

BOHUSLÄN
Stångenäs hd
Bro sn, nr 196 /raä 108/
Mellby Övra 1:1 & Nedra 2:2

gravfält, jää

Undersökt av GAM 1950
inv nr GAM 48616:1 - 79

Göteborgs stadsmuseum
Arkeologisk arkivrapport

Göteborgs stadsmuseum
Arkeologisk arkivrapport

Nr 1950:4

1. Till raä rapport över undersökningen 1950, samt
följebrev, 1950-10-11.

BILAGOR:

Situationsplan, skala 1:1000.

10 st plan- & profilritningar över de undersökta gravarna
1 - 6.

13 ark foton från undersökningen jämte bildtexter.

2. Fyndbeskrivning till grav 1 - 6 jämte foto av restaurerat
lerkärl, GAM 48616:9, från grav 2 och rekonstruktionsteck-
ning av benredskap, GAM 48616:26, från grav 3.

OBS ! 11 st renritade planer och profiler i kartarkivet,
rulle 35 A.

Till

Riksantikvarieämbetet,

Stockholm.

Arkeologiska museet har genom undertecknad den 24 juli - 11 aug. innevarande år enligt Ämbetets förordnande av den 30 mars 1950, dnr 1819/50, utfört undersökning av sex gravar å ett gravfält från järnåldern å Mellby Övra 1² och Mellby Nedra 2² i Bro sn, Bohuslän. Gravfältet har i vårt fornminnesinventarium reg. nr Bro sn nr ~~41~~¹⁹⁶. De undersökta gravarna, nr 1-6 å bifogade karta, äro samtliga belägna på en av ingenjör Sven Gustaf Bodelsson, Brodalen, nyligen köpt och bebyggd tomt. (Se landsantikv. Claessons skrivelse av den 27/3 1950).

Gravfältet låter sig naturligt tredelas. Längst i V, omedelbart Ö om lägenheten Fridhem, ligga på en mindre höjd gravarna 1 - 3, längre åt öster, omedelbart NV om lägenheten Vänhem, liksom på en liten höjd, gravarna 4 - 6, och S om denna grupp, samt S om utfartsvägen, de övriga gravarna (tidigare betecknade 8 - 12, men antalet torde vara omöjligt att utan föregående undersökning bestämma; jfr. den bifogade kartan). Även den sistnämnda gravgruppen ligger på en liten höjd. Området mellan nr 1 - 3 och 4 - 6 är dels bergigt, dels sankt, och har därför varit olämpligt för gravläggningar. Provgropar flerstädes inom tomtområdet ledde äcke till påträffandet av ytterligare gravar. Enligt upplysning av ägaren av lägenheten Vänhem, stenhuggare Verner Söderberg, Mellby, Brodalen, hade emellertid under schaktningsarbetet för grunden till ingenjör Bodelssons villabyggnad, i vilket arbete Söderberg deltagit, träkol

påträffades strax under markytan på ett mindre område mellan den blivande byggnadens sydöstra hörn och utfartsvägen. Möjligen har här förelegat en grav. Uppgiften är dock så pass osäker att jag icke funnit anledning ange fyndplatsen på kartan.

De undersökta gravarna, nr 1 - 6, återställdes i sitt förutvarande skick. Enligt Ämbetets beslut skulle gravarna nr 4-6 borttagas. Av dessa kunna nr 5 och 6 anses borttagna redan i äldre tid genom den starka jordtäkt som skett från dem. Den helt oskadade nr 4 återställdes på markägarens önskan. Eftersom denna gravhög var byggd helt av jord, hade jag heller ingen möjlighet att på ett enkelt sätt låta borttaga den. Graven kan dock därmed icke sägas vara bevarad för framtiden. Den ligger för nära bebyggelsen för att kunna göra anspråk på att bevaras.

Grav 1. Hög, av oval form, längd trol. 8.0 m, möjligen något mindre, bredd 4.9 m. Otydlig och ojäm med rundad svacka i mitten. Gräsbevuxen. Liggande i sluttning mot NO. Berghällar i dagen i NV och SV omedelbart utanför högen.

Ett schakt av 1 m bredd upptogs tvärs över högen, så att schaktets nordöstra långvägg låg i antagliga mittlinjen. Schaktet utvidgades sedan åt sidorna. Se plan.

Spridda stenar förekommo mot centrum, huvudsakligen kringgårdande och liggande över ett brandlager med sot och rikliga träkolrester. (Se plan och profil). Underliggande markbotten utgjordes av pinnmo. I södra kanten av schaktet, mot gränsen till grav 3, föll pinnmons yta starkt, vilket, om iakttagelsen är riktig - ovanför liggande jord var här grå och något gyttjig och liknade icke den övriga bruna sandiga fyllningen i högen men syntes icke naturlig - torde tolkas så att denna "grop" i alven uppkommit vid byggandet av grav 3 och utfyllts före eller vid byggandet av grav 1. Den förra graven skulle då vara äldre än den senare.

Profilen tvärs över högen, C - D, gav enligt min uppfattning klart besked om att svackan i högytan icke berodde av äldre grävning i högen. Densamma kan vara en följd av en sjunkning i högens mitt där sten förekom relativt sparsamt, medan mera perife-

riska delar icke sjunkit i samma grad beroende på här liggande större stenar. Sådana kunna tänkas ligga mera regelbundet än det undersökta området gav anledning tro. Sett ur denna synpunkt hade det därför varit önskvärt att undersökningen gjorts något mera omfattande.

I brandlagret förekommo fåtaliga brända ben. 1/2 m SV om antagna mitten, där brandlagret även var mäktigast, 7 cm tjockt, påträffades två lerkärl stående invid varandra och nedgrävda i en liten håla i pinnmons yta. Överdelen var på bägge kärlen krossad och insjunken. Över det nordvästra kärlet (a), av blanksvart gods och ornerat, låg, dock ej i direkt kontakt, en mindre klumpsten, medan det sydöstra, något mindre kärlet (b), av gulbrun färg och ornerat, ej hade någon sten över sig. Över och kring kärl b påträffades några skärvor av ett talkhaltigt, s.k. spannformat kärl (c), av lätt sönderfallande gods och ornerat med horisontala linjer.

Brandlagret hade en utsträckning i V-Ö av 2.3 m, i N-S av 2,0 m. Se f.ö. plan och profil, samt foto 1-2.

Ej in situ funnos: ⁴/₅ krukskärvast av grovt ornerat gods (d), samt ett kamfragment (e) och några smärre bitar bränd lera utan avtryck (f).

De båda lerkärlen upptogs efter omlindning med gasbindor. Vid deras tömning på museet visade det sig att kärlet a (det blanksvarta) var fyllt med brända ben och bålrester, medan kärlet b (det gulbruna) på botten innehöll ett tiotal smärre skärvor av det ovan nämnda spannformade kärlet samt där ovan svart jord med träkol; brända ben förekommo alltså icke i kärl b.

Grav 2. Gräsbevuxen, tuvig. Förefäll före undersökningen vara en hög av rund form med avplanad yta. Tydlig kant i N, starkt tuvig i S. Efter avtäckning av grästorven framkom en något oregelbunden krets av stenar, längd 4.1 m i N-S, 4.6 m i V-Ö, (se plan), varför fornlämningen är av typen stenkrets med jordfyllning. Ungefär i mitten låg en liten klumpsten av c:a 25 cm största mått. Samtliga stenar voro täckta av 8-15 cm matjord. Fornlämningen undersöktes i sin helhet, dock lyftes ej kretsens stenar.

Jorden innanför kretsen var av ljust brun färg; träkol förekom ytterst obetydligt. Strax N om den lilla stenen i mitten stod ett lerkärl (a), en buckelvas av gulbrunt gods, fyllt med brän-

da ben, vilka jämväl förekommo utanför urnan, inom en yta av 1/2 m diam. Bland benen utanför urnan påträffades ett par små runda benplattor med en plan och en välvd sida, samt flera fragment av dylika, tydligen små spelbrickor (b), därjämte även ett par kam-och kamfodralfragment (c), samt ett par rostade järnbitar (d). Urnan var helt krossad och dess överdel intryckt men densamma kunde upptagas efter omlindning med gasbindor. Vid urnans tömning på museet påträffades förutom brända ben, som äro påfallande klena och därför ej kunna häröra från vuxen individ, ytterligare några spelbrickor och brickfragment. Spelbrickornas litenhet skulle av de brända behen få sin naturliga förklaring: de torde ha tillhört ett barnspel.

I östra delen av stenkretsen påträffades spritt i fyllningen en mängd brända lerbitar, lerklining. Den västligaste biten låg invid mittstenen. Utanför de östligaste av stenarna i kretsen påträffades det ställe de böra ha kommit ifrån: en härd av stenar i en sotig fläck av 60 cm vidd. Mellan ett par av härdens översta stenar i norr lågo två bitar bränd lera som tätning och tydligen har härdens - eller kanske rättare ugnen - förstörts då graven anlades. Något samband mellan dem existerar sannolikt icke. Två av stenarna i stenkretsen lågo som planen och fotona 4-5 ange över härdens ena kant.

Härdens bestod av smärre, brända och sköra stenar i två lager. Kol förekom i botten samt mellan och över de understa stenarna. Strax innanför härdens södra kant fanns en grop, upptill 10-15 cm vid, nedåt avsmalnande. - Lerkliningsbitarna visa ej avtryck av trä.

Grav 3. Rund hög, vacker, gräsbevuxen. Foto 6. Något ojämn och delvis otydlig kontur beroende på markförhållandena: sluttning åt NO och SO med mellanliggande bergknalt i Ö (se plan). Diam. 15.4 - 17.0 m. Tre grunda gropar i mitten.

Sedan högens konstruktion, jordmantel över kärnröse, fastställdts genom ett spadbladsbrett schakt D - Mp (mittpunkten) upptogs i centrum ett schakt om 8 m², fältet med hörnen I-IV.

(I den nordvästra hålan i högytan hade jordtäkt skett till rätt stort djup och gropen hade sedan delvis fyllts med modärnt köksavfall, såsom glas, porslin, järn, tegel, ficklampsbatterier m.m.; över det hela växte också brännässlor.)

Jorden över röset var av ljus brun färg och bestod av mullblandad sand. Enda fynd häri utgjorde en kantbit av ett stort

lerkärl av grovt gods.

Röset var byggt av mycket grov sten (foto 7-8). På grund av storleken kunde blott få stenar upptagas ur schaktet. Stenar under 25-30 kg vikt voro få; åtskilliga vägde flera hundra kg; en av de största mätte 100 x 65 x 40 cm. I väggen mot Mp påträffades under röset ett 2-10 cm tjockt, delvis hårt sammanpressat brandlager, vilket tydligt låg i kontakten emot den gamla markytan. Kollagret, som fick bestämma den fortsatta undersökningen och schaktets utvidgning, låg överallt på den gamla markytan. Det visade sig ha en utbredning av c:a 2 m i N-S och 2.4 m i V-Ö. Här förekommo brända ben och strödda krukskärvor av tre å fyra kärl av tunt, hårt, ornerat gods, samt några små förärgade bronsfragment, några ornerade benbitar, allt spritt. De brända benen voro ganska upplösta och förhållandevis lite av dem kunde tillvaratagas. Bland benen föreligga ett antal björnklor, ett par fågelben och möjligen några däggdjursben, alla brända.

För erhållande av ytterligare hållpunkter för högens byggnad upptogs 30-40 cm breda schakt till A, B och C från Mp (se plan), varigenom det blev möjligt att ungefärligen fastställa rösets yttre diam. till 9,6 - 10,2 m. Dock ge profilerna en antydning om att det egentliga röset är av mindre mått, ganska toppigt och kringgärdat av en del utanför dess kant liggande stenar.

Grav 4. Rund hög, diam 8.0, höjd 0.5 m, bevuxen med gräs och några enar, liggande i åt NV-No sluttande mark.

Ett 1.5 m brett schakt upptogs tvärs över högen, så att schaktets ena vägg sammanföll med en linje A - B över mittpunkten (se plan och foto 9). Utgrävningen begynte från båda kanterna och gick mot centrum. Högen var byggd helt av jord, som utgjordes av mullblandad sand av brun färg. Längst i NV var dock högfyllnaden svart, antagligen har här mossjord använts, som då bör ha tagits från den intilliggande sankta marken. I högens botten påträffades närmare mitten ett brandlager ovan den gamla, tydligt urskiljbara markytan. Lagrets gräns kunde följas runtom utom i NV där gränsen ej kunde bestämmas beroende på att högen här som nämnt var byggd av svart jord. I hela brandlagret, som ej var rikt på träkol, förekommo enstaka brända ben, men med koncentrationer till nr 1, 2, 3 och 4 på planen. Benanhopningarna vid 1 och 2 voro helt obetydliga men täckta av var

sin lilla klumpsten av ca 15 cm största mått.

Vid fyndplats 3, den egentliga gravgömmen, låg en kompakt samling av brända ben i en liten, genom gamla matjordslagret grävd grop av 18 cm vidd och 8 cm djup. Ytligt i dennas mitt och omgivna av brända ben stodo två små lerkoppar, ornerade, av ljust gråbrunt gods, och ytligt i gropens södra sida fanns ett S-formigt spänne av brons med järnnål. Spännets, som endast till hälften är bevarat och f.ö. starkt ärgat, skadades tyvärr vid framgrävningen. Trots noggrann efterforskning kunde inga ytterliga delar av detsamma påträffas. I bengropen funnos dessutom två järnnitar samt ^{tre} två små, obestämbara järnfragment. Inga stenar funnos vid 3.

Vid fyndplats 4 påträffades bland brända ben några fragment av ett bryne. Ovan kollagret lågo här två smärre klumpstenar (se plan). *+ några förrostade järnbitar (spikar) samt några grova krukskärvor.*

Utanför brandlagret, högt upp i högfyllnaden fanns en tjock flintspån med bearbetade kanter. (Enstaka flintskärvor påträffades i samtliga högar; de tillvaratogs icke).

Grav 5. Mycket obetydlig hög, till synes av 3-4 m diam, men undersökningen visade att den sannolikt skadats av jordtäkt i SO och varit av ca 6.4 m diam. Blott åt N fanns tydlig kontur. I SV låg över högen en mängd kullersten från schaktet för det nybyggda huset (foto 10).

Ett schakt om 2 x 2 m upptogs över den antagna mitten av högen; det utvidgades sedan åt alla håll.

Fyllnaden i högen bestod av enstaka stenar samt mjölig sand av gråbrun färg. I norr där högen hade tydlig kant, fanns en möjlig rest av fotkedja, ojämn och lagd av olikstora stenar. Att densamma gått gunt om högen syntes ej tvingande, eftersom den ej förefanns inom hela det undersökta, för tidigare grävning till synes ej utsatta området. Från en stor, långsträckt sten i "fotkedjan" gick mot mitten en meterlång sträng av små, avsiktligt lagda stenar.

I mitten av högen påträffades ett tunt kollager, diam. 2.5 - 3 m, vari förekommo brända ben, ingenstädes anhopade utan jämnt fördelade. Kollagret täckte de sydligaste stenarna i den ovannämnda stensträngen. Enda fynden i kolskiktet utgjordes av några fragment av ett bryne, några förrostade järnföremål (till synes spikar), några få krukskärvor (därav ett par av tunt gods och ornerade med linjer) samt några bitar bränd lera, lerklining, utan avtryck. Ett par av de brända benen ha glaseringsring, antagligen från smält glas.

V om brandlagret, helt nära dettas gräns, påträffades en härdgrop av 60 cm vidd och 25 cm djup (foto 12). Rent kol fanns blott i botten under stenarna, vilka voro brända och sköra och lågo i ett lager. Ytligt i gropen påträffades två bitar lerklining (utan avtryck). Härdens överkant nådde ej upp till den horisont som kunde bestämmas som gamla markytan (se profil).

Härden och "stensträngen" - knappast heller "fotkedjan" - synes mig icke ha bevisligt samband med gravanläggningen.

Grav 6. Hög, helt förstörd så när som på en halvkretsformig vall. Högen har varit rund och haft en diam av 14.5 - 15 m och tydligen, i likhet med grav 4, varit byggd helt av jord. I mitten av högen gick berggrunden nu flerstädes i dagen och provgropar där berget ej var synligt visade att den täckande grästorven blott var några centimeter tjock. Ägaren av intilliggande tomten Vänhem, stenhuggare V. Söderberg, som deltog i undersökningen ett par dagar, kunde upplysa, att hus tidigare funnits mellan högen och Vänhem, samt att platsen förr kallats Smittenhagen efter en Smitt som bott där. Ej omöjligt är det denne som tagit jorden från högen (och från den intilliggande grav 5). // NO om centrum undersöktes ett område om c:a 13 m². Högfyllningen var brun och bestod av mullblandad sand. Spritt i densamma påträffades rätt många krukskärvor av grovt gods och tillhörande flera kärl, ett par skärvor av bättre gods, därav två ornerade (dessa funna tämligen nära centrum (se plan) några järnspikar, några bitar lerklining samt ett par brända benflisor och träkol.

En rad stenar (se plan och foto 13) voro uppenbart lagda för att vid högbyggnaden hindra att jord rasade ned för den här branta slutningen.

De gjorda fynden äro ej påträffade under förhållanden som utan vidare klargöra att de härröra från gravläggningen.

De kunna mycket väl ha legat i den jord, varav högen byggdes.

Göteborg den 10/10 1950

Ake Fredjö




Bilagor: 1 kartsnitt i skala 1:1000, 10 plan- och profilritningar, 13 fotokopior jämte text.

BOHUSLÄN.

BRO SN.



MELLBY.

GRAV 1.

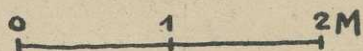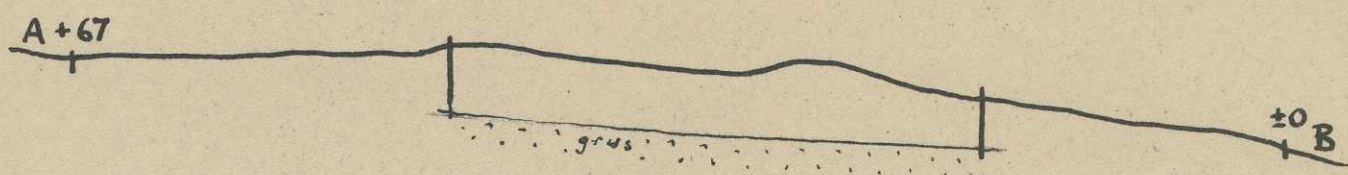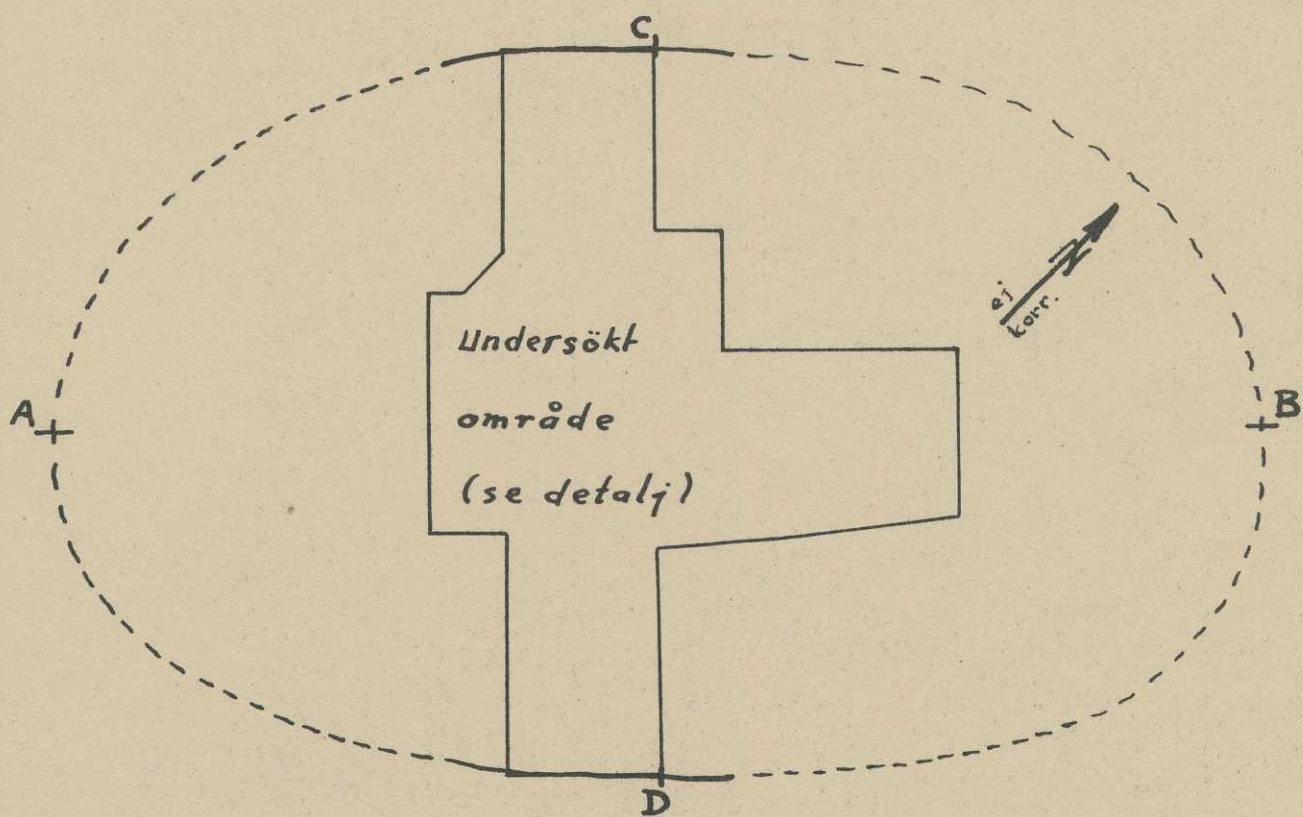

Å.Fredsjö 1950.

BOHUSLÄN.
 BRO SN.
 MELLBY.
 GRAV 2.

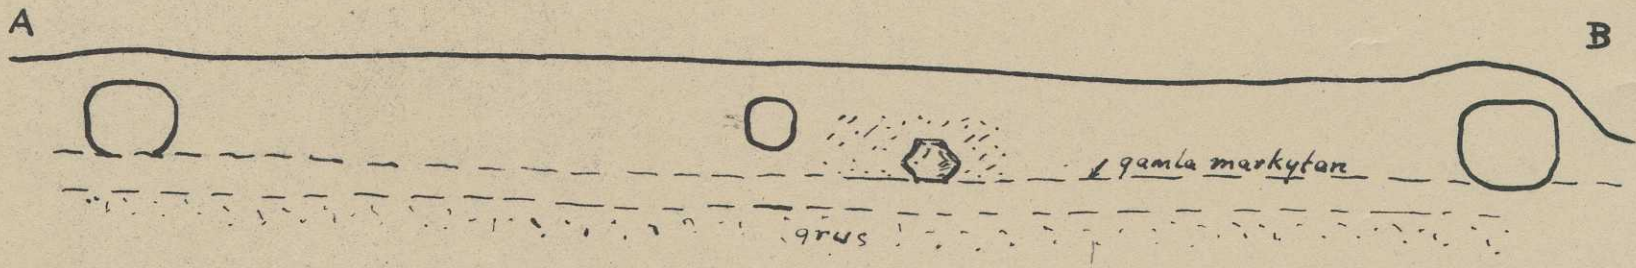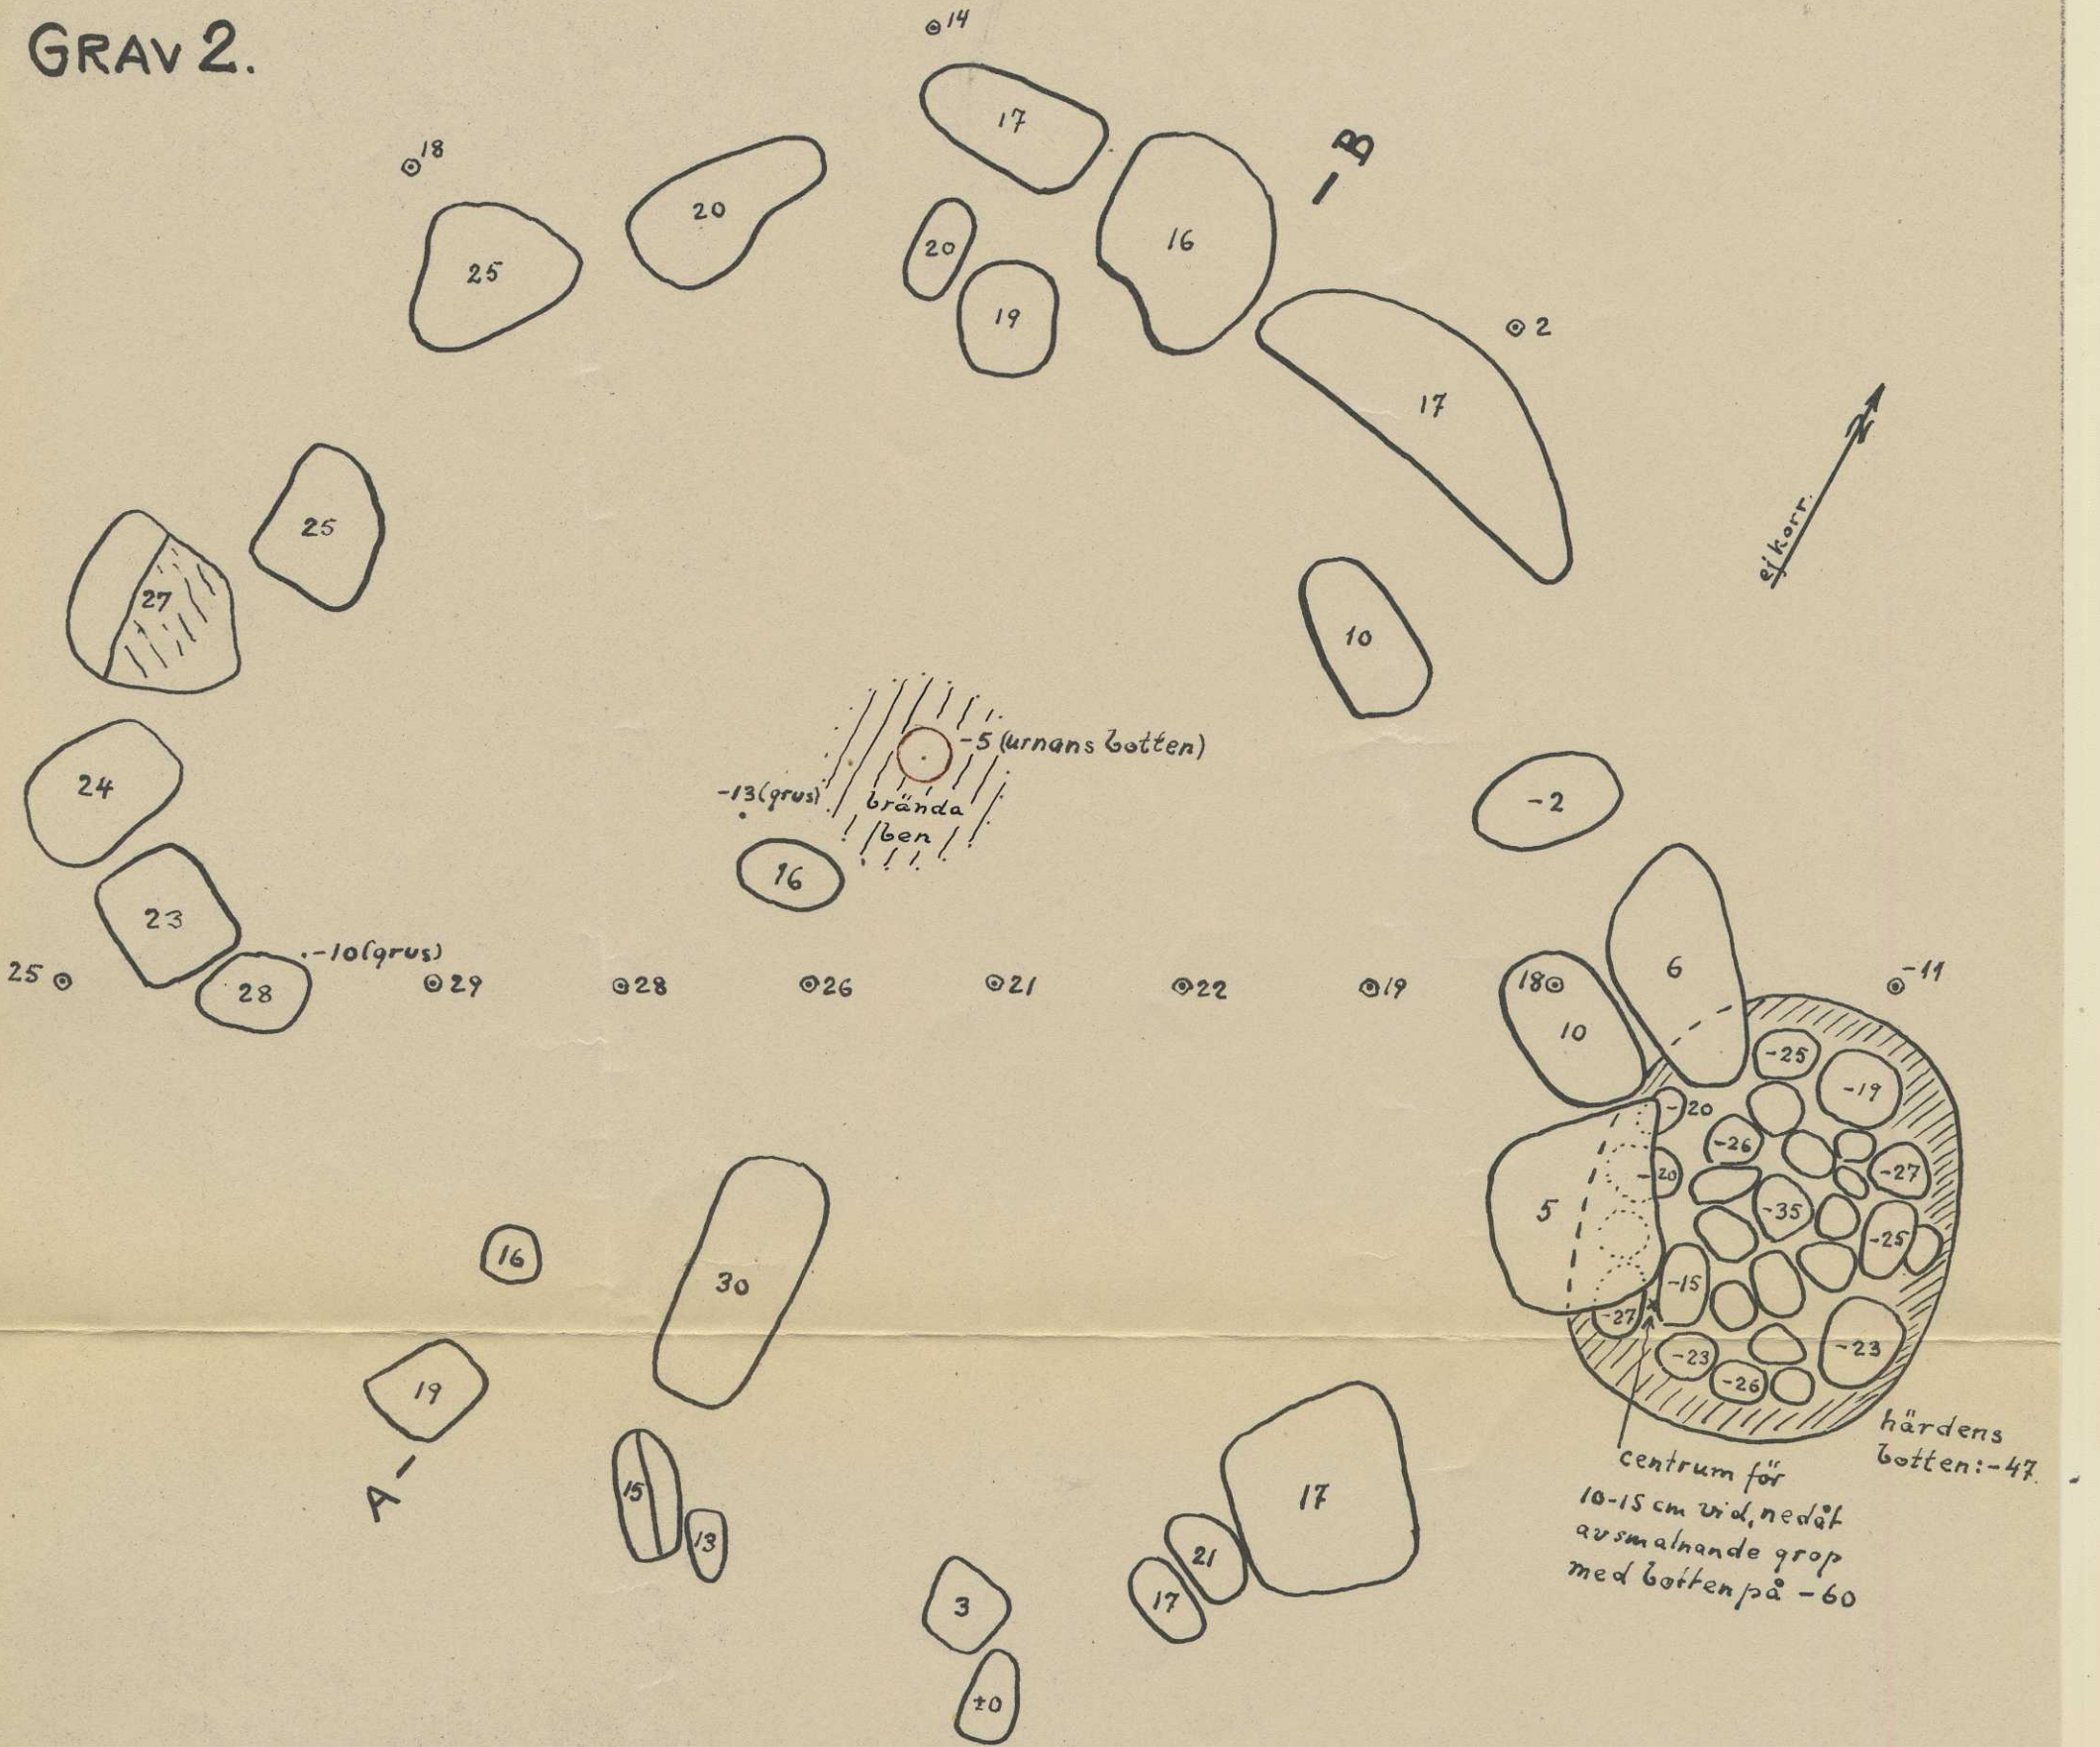




0 2 4 6 8 10 DM

Å. Fredsjö 1950.

Anm.

⊙ Höjd (i cm) avseende markytan.

BOHUSLÄN.
 BRO SN.
 MELLBY.
 GRAY 1.

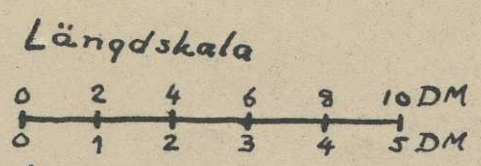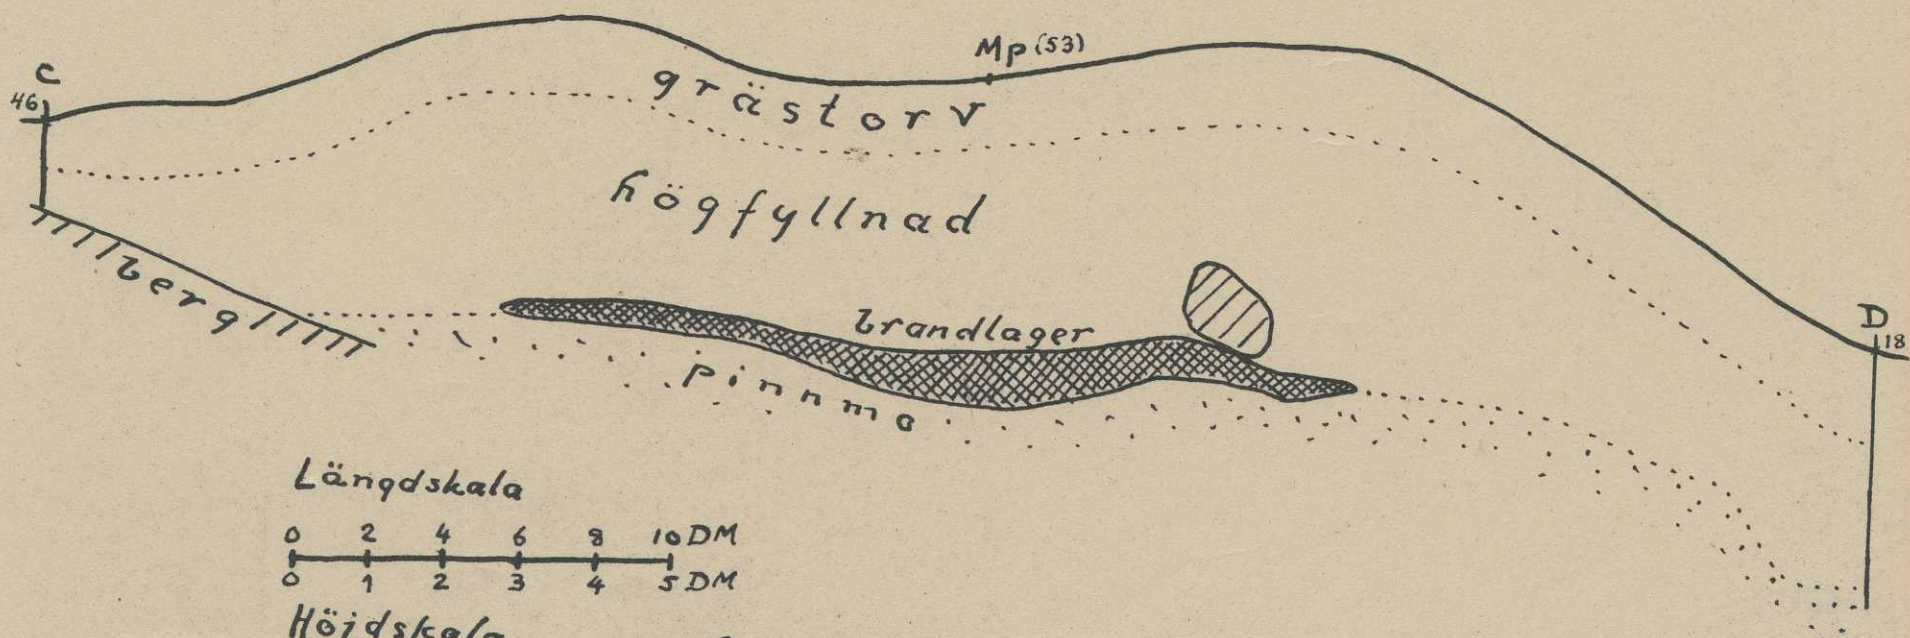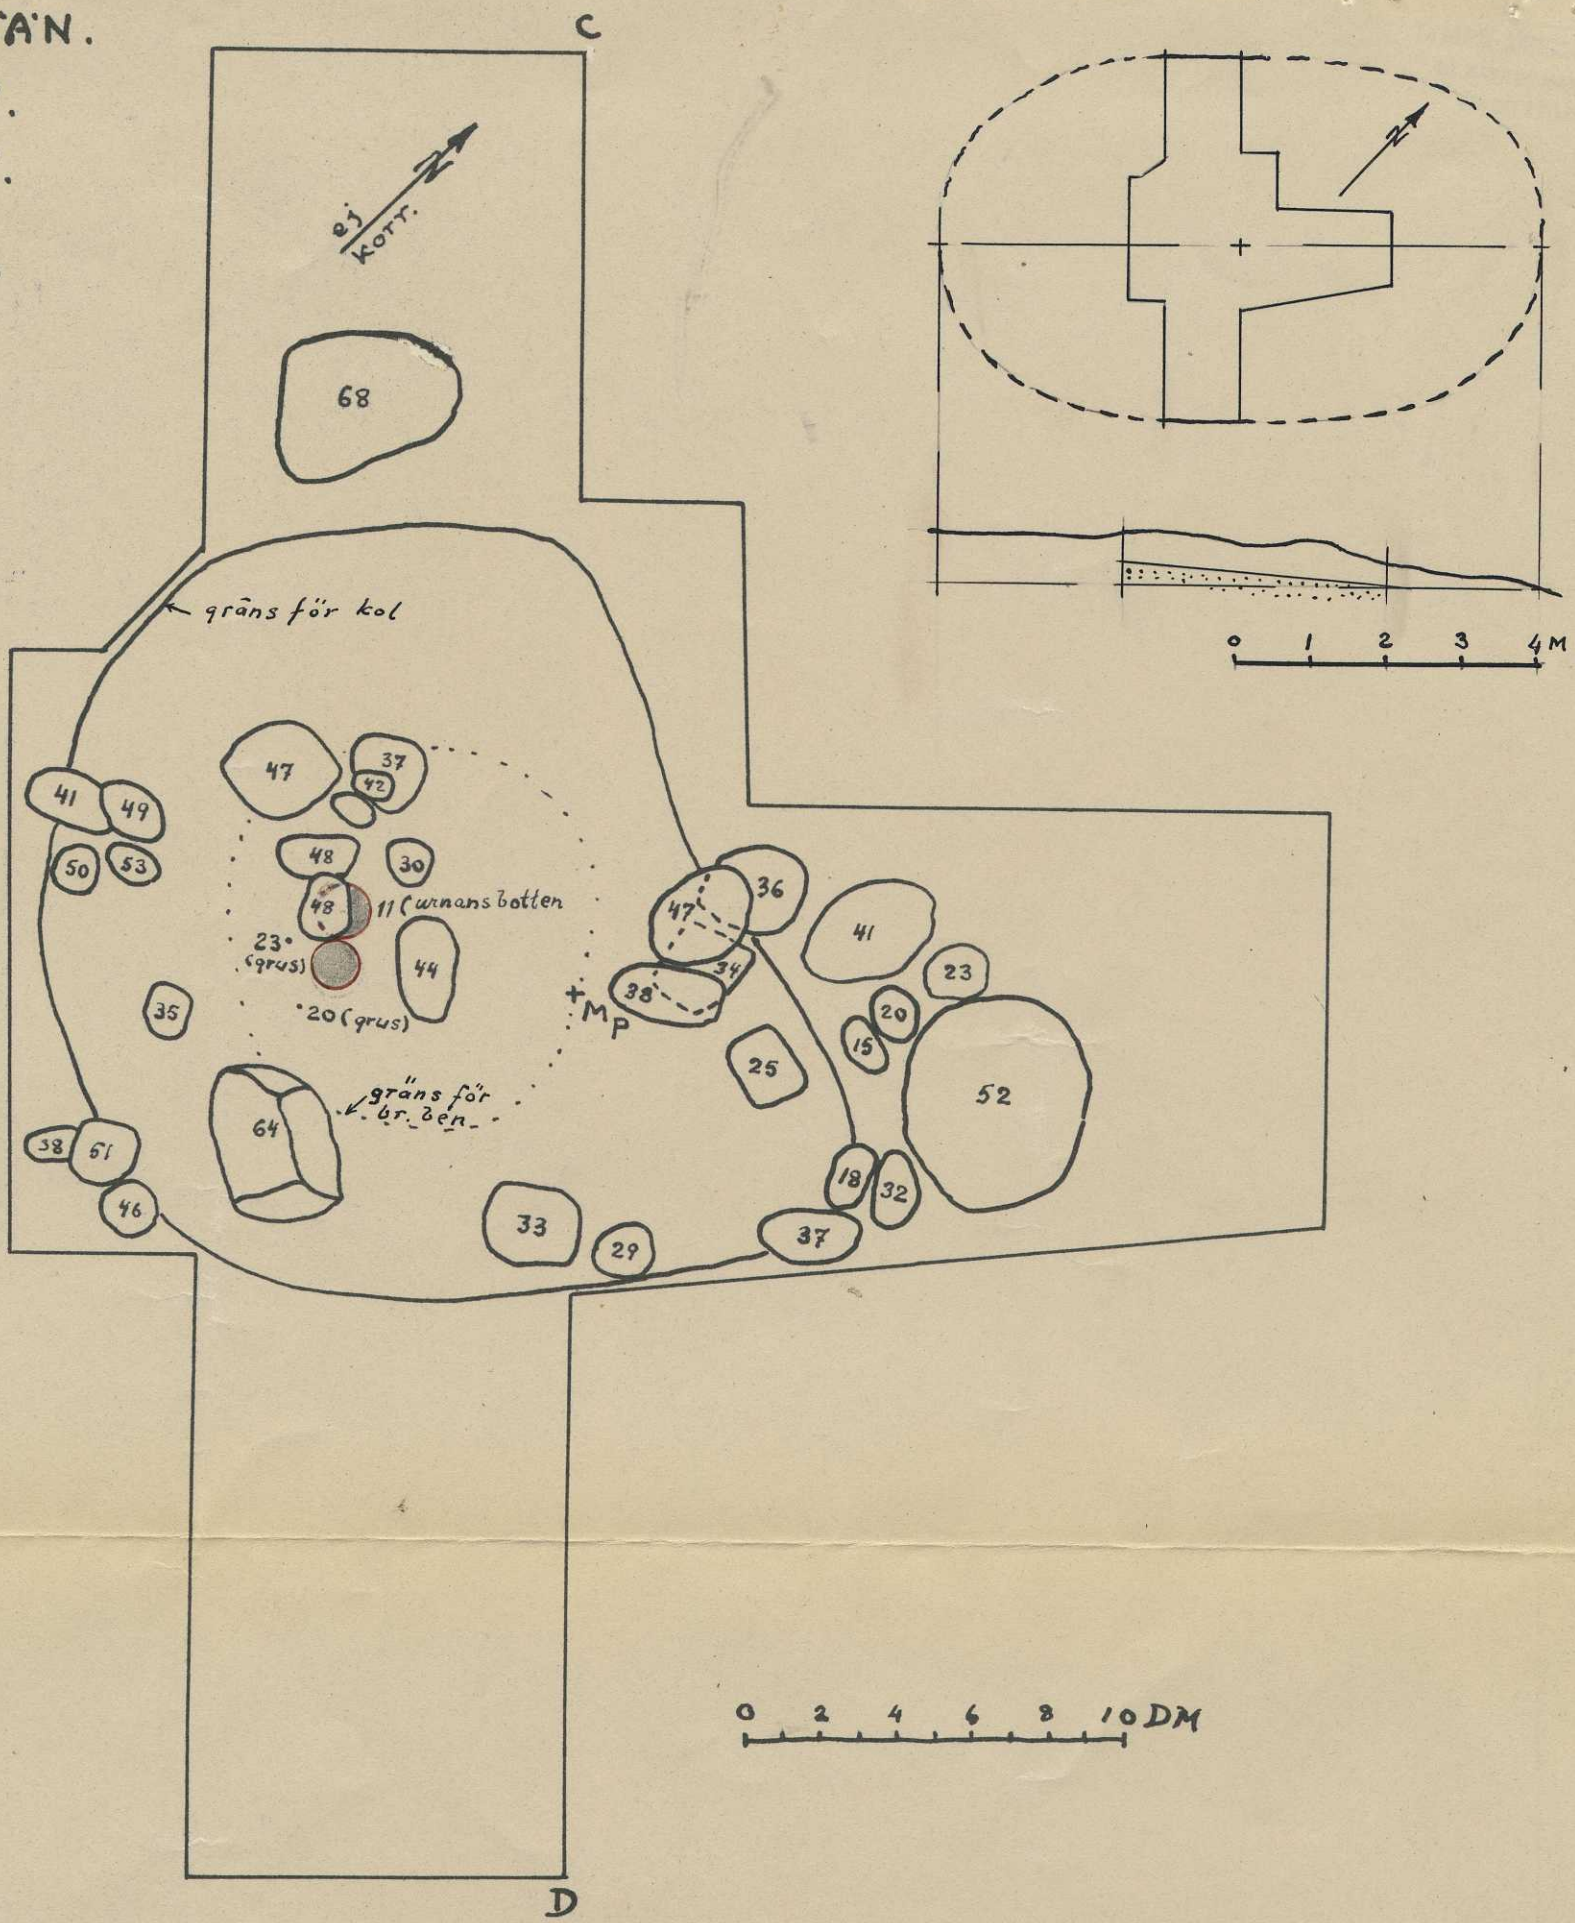


Höjdskala
 Å. Fredsjö 1950.

BOHUSLÄN.

BRO SN.

MELLBY.




GRAV 3.

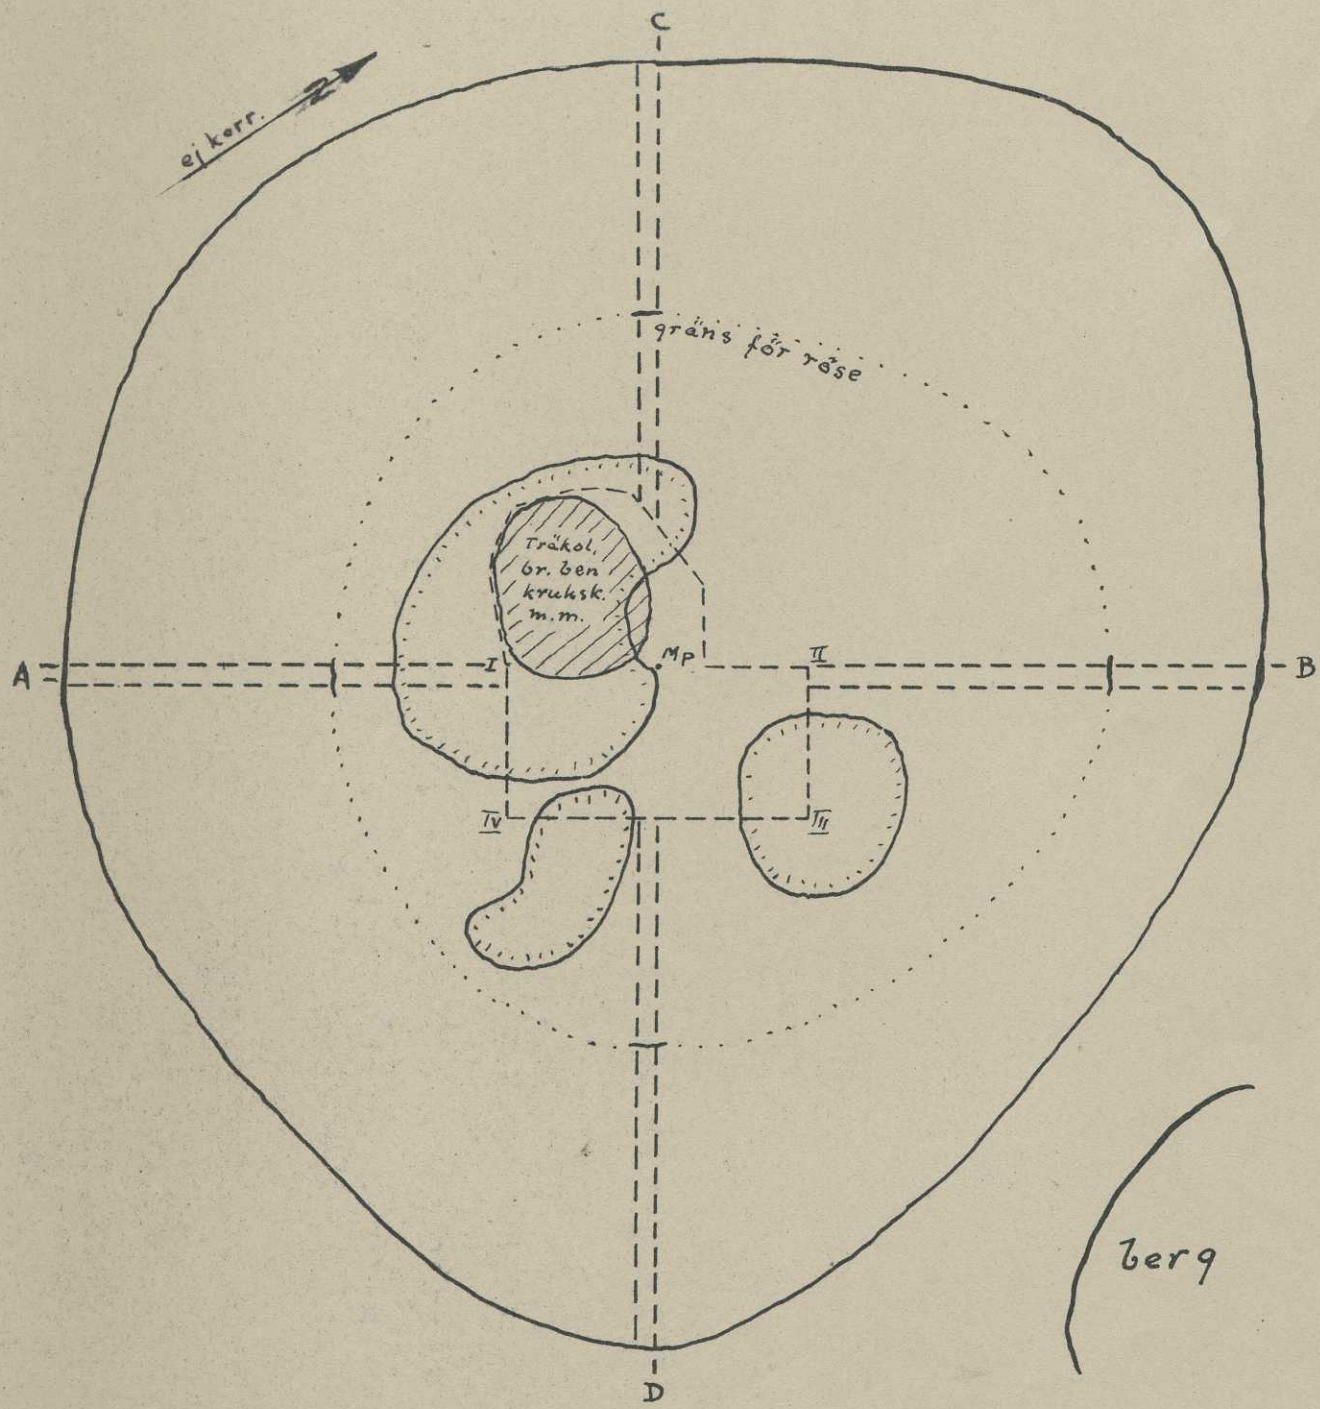



0 1 2 3 4 5 M

Å. Fredsjö 1950.

BOHUSLÄN.
BRO SN.
MELLBY.
GRAV 3.

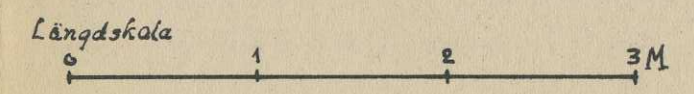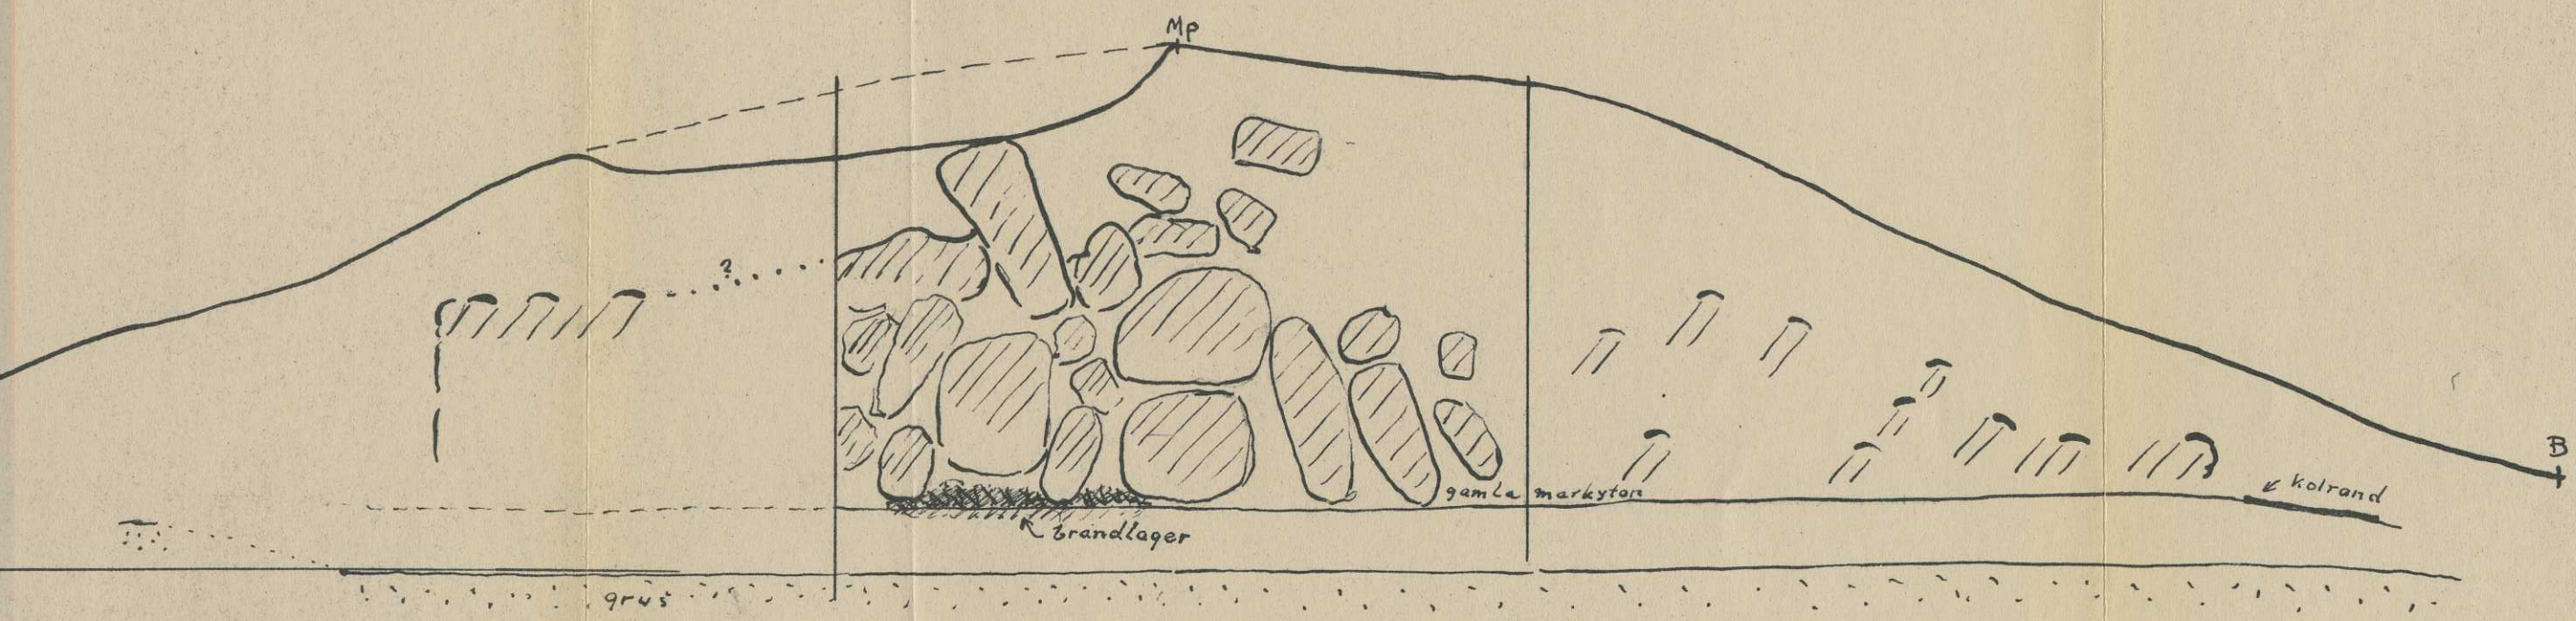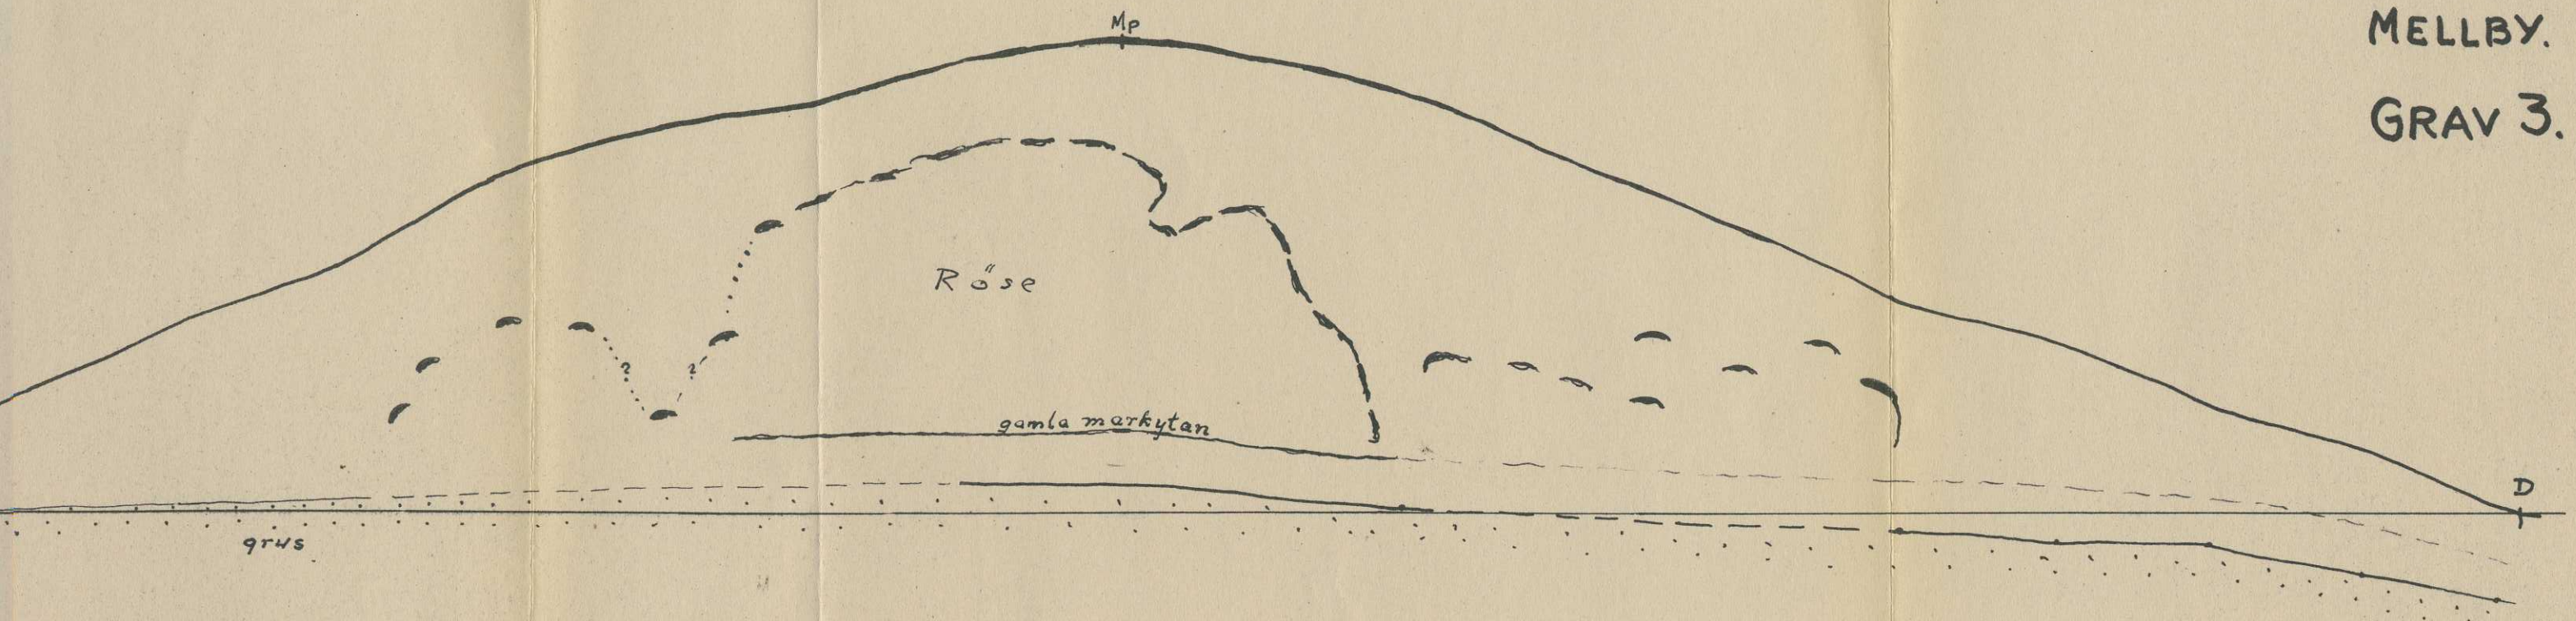


Å. Fredsjö 1950.

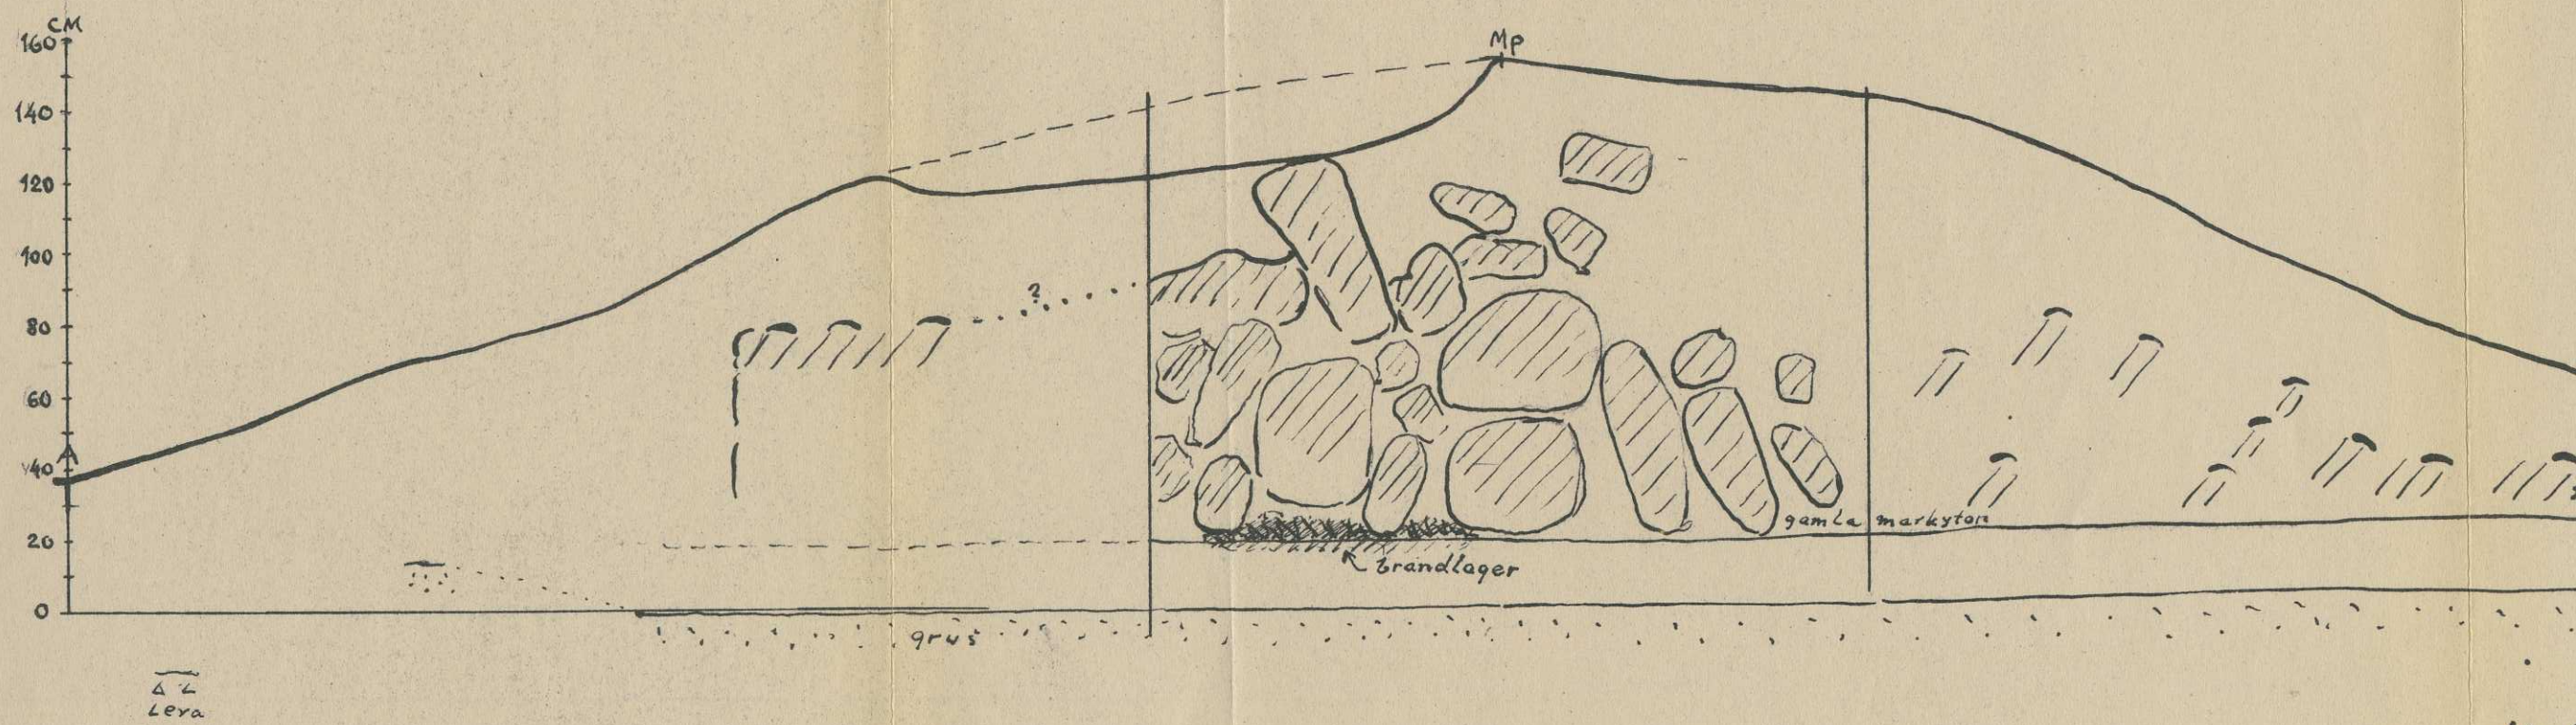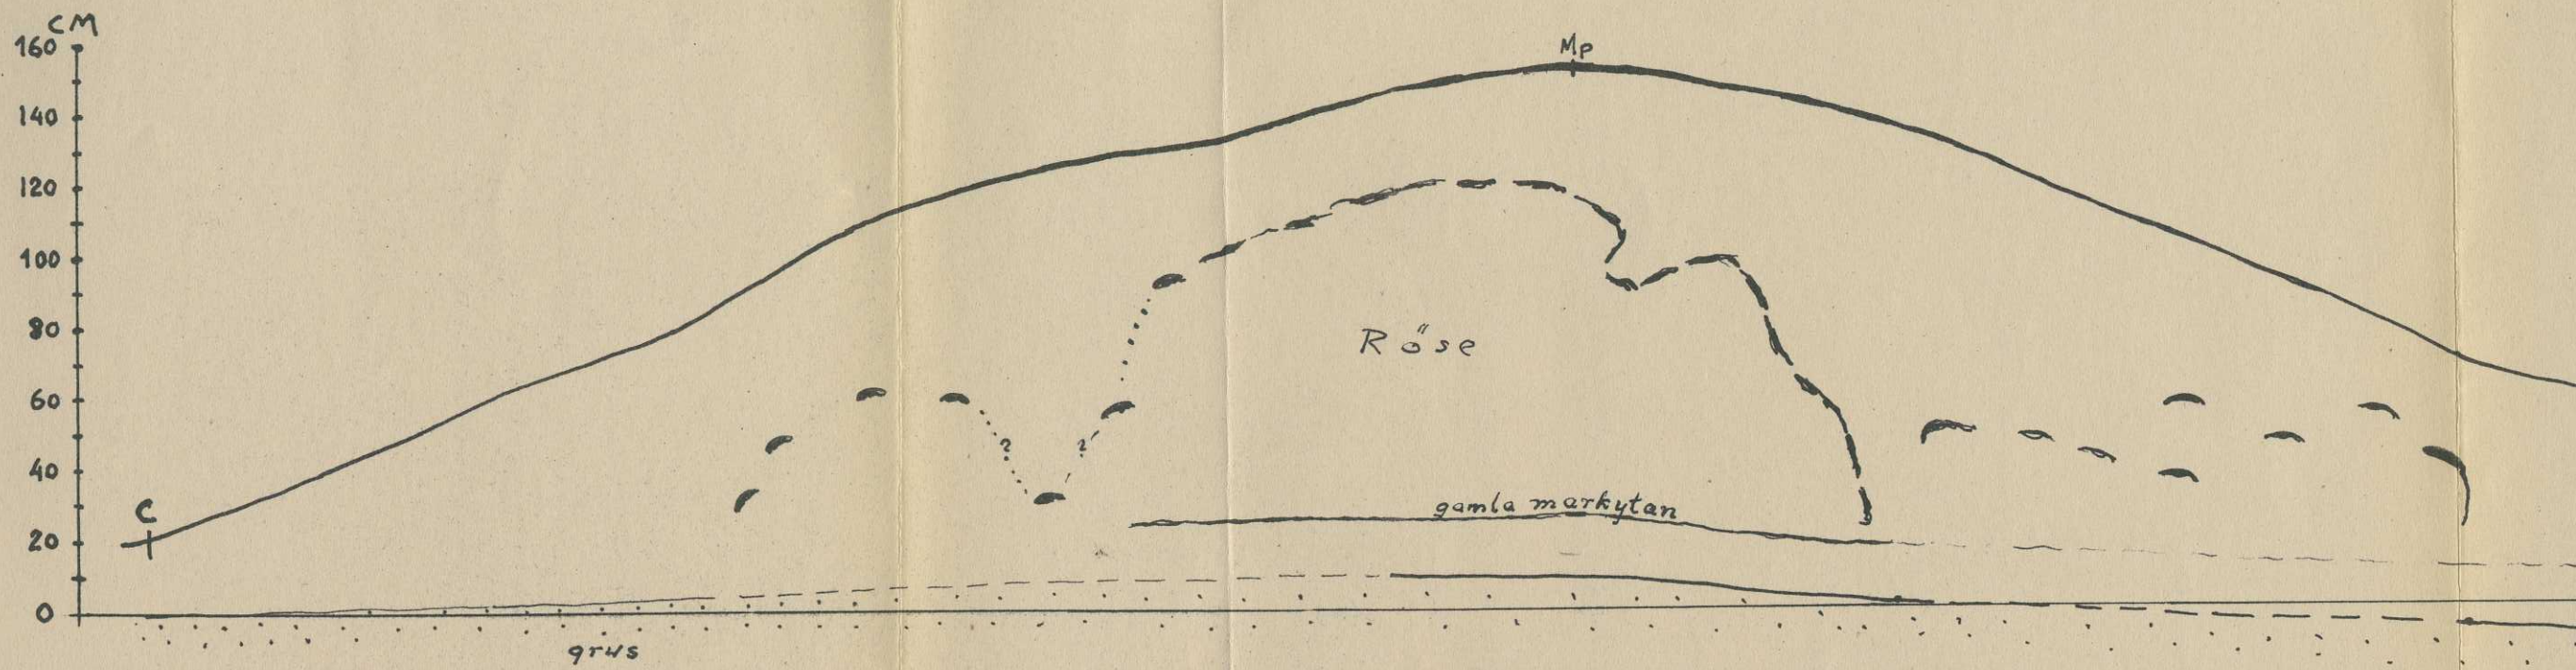


Δ L
 Leva

Längd
 0

BOHUSLÄN.
 BRO SN.
 MELLBY.
 GRAV 4.

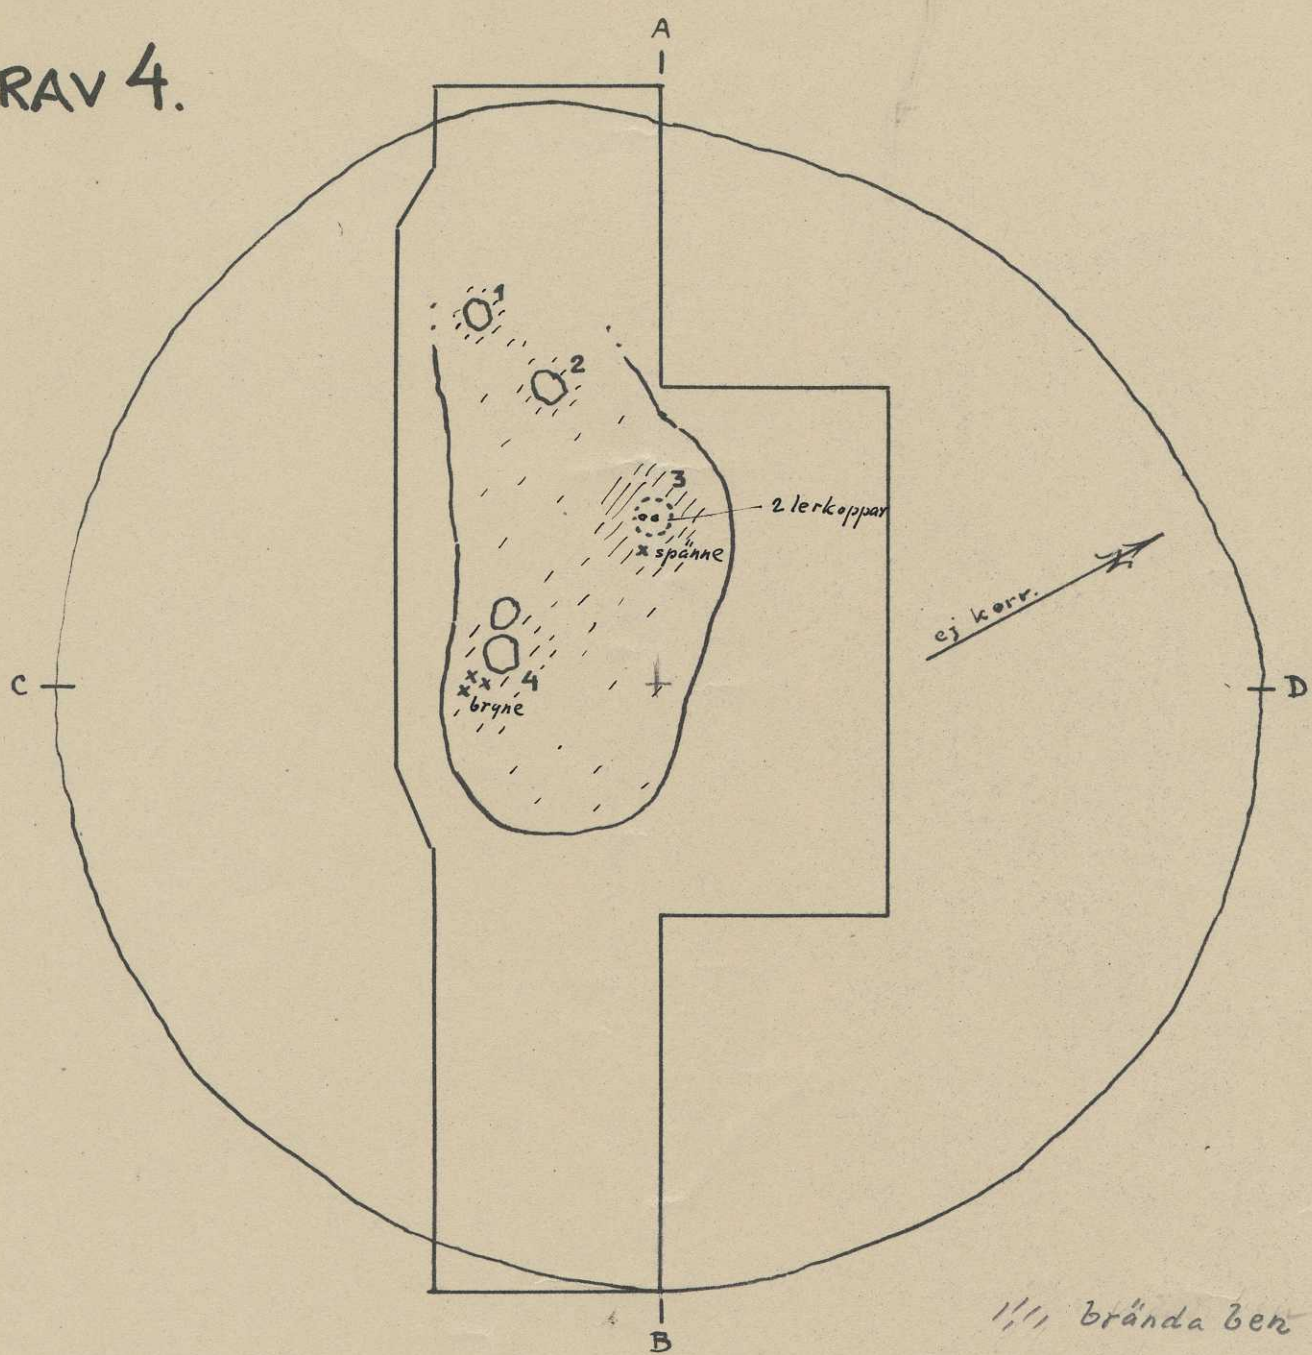



////// brända ben

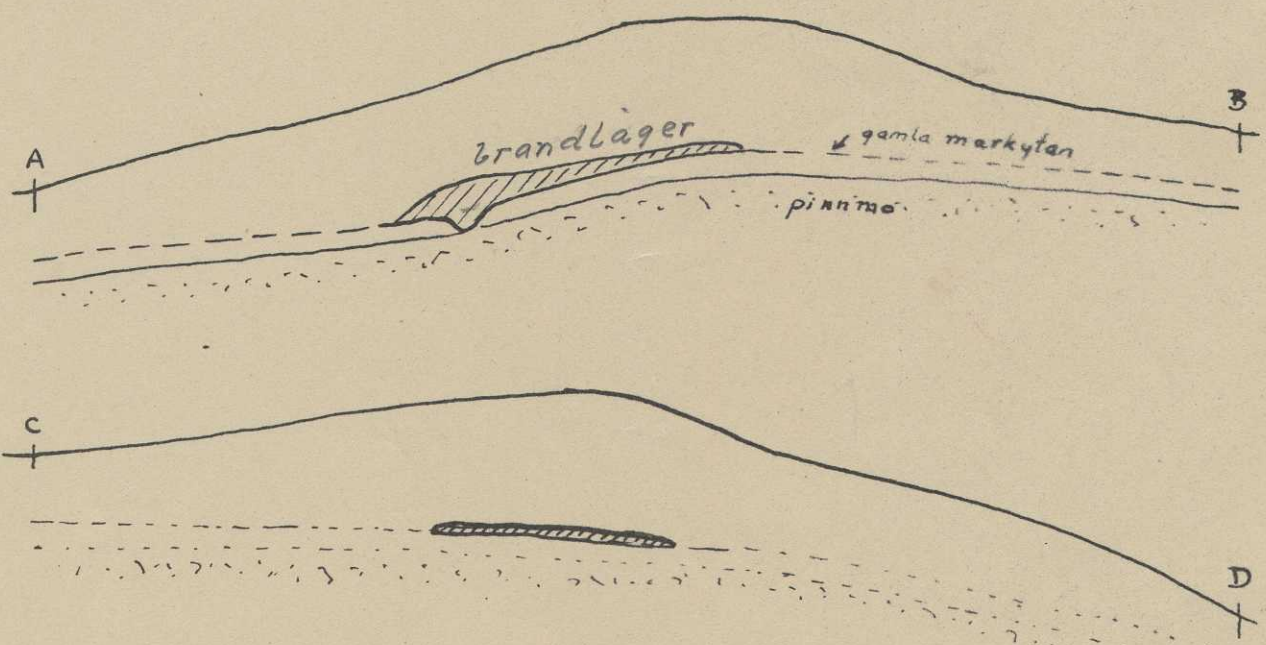

Längdskala
 0 1 2M
 Höjdskala
 0 1M

Å. Fredsjö 1950.


BOHUSLÄN.
BRO SN.
MELLBY.
GRAV 5.

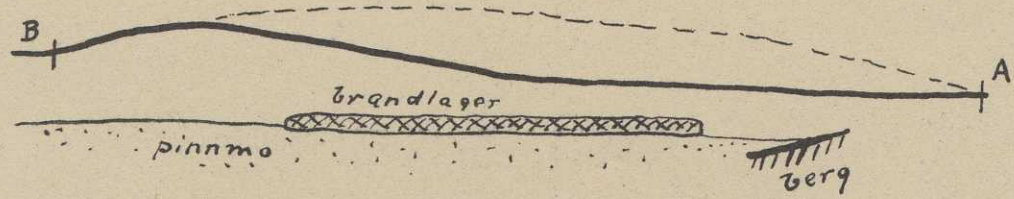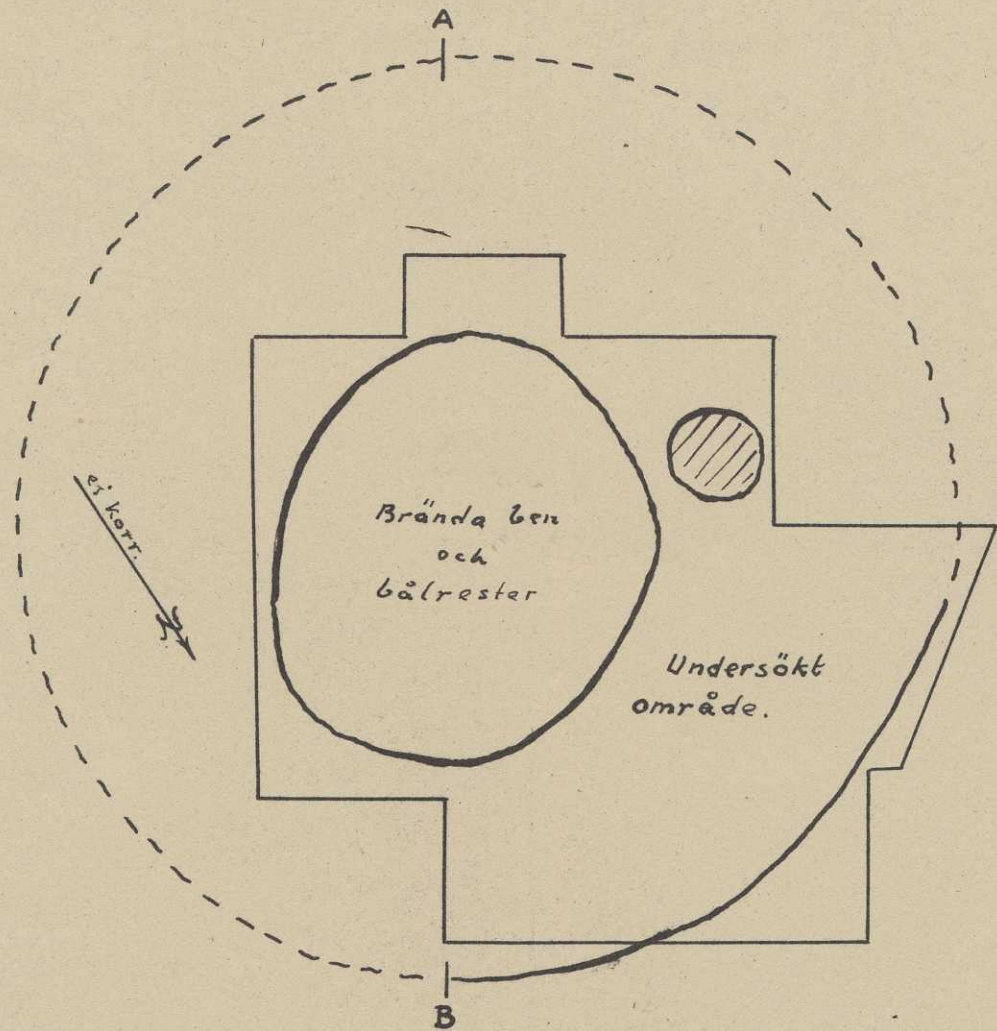


Längdskala
0 1 2 M
Höjdskala
0 1 M

Å. Fredsjö 1950.

BOHUSLÄN.
 BRO SN.
 MELLBY.
 GRAV 5.

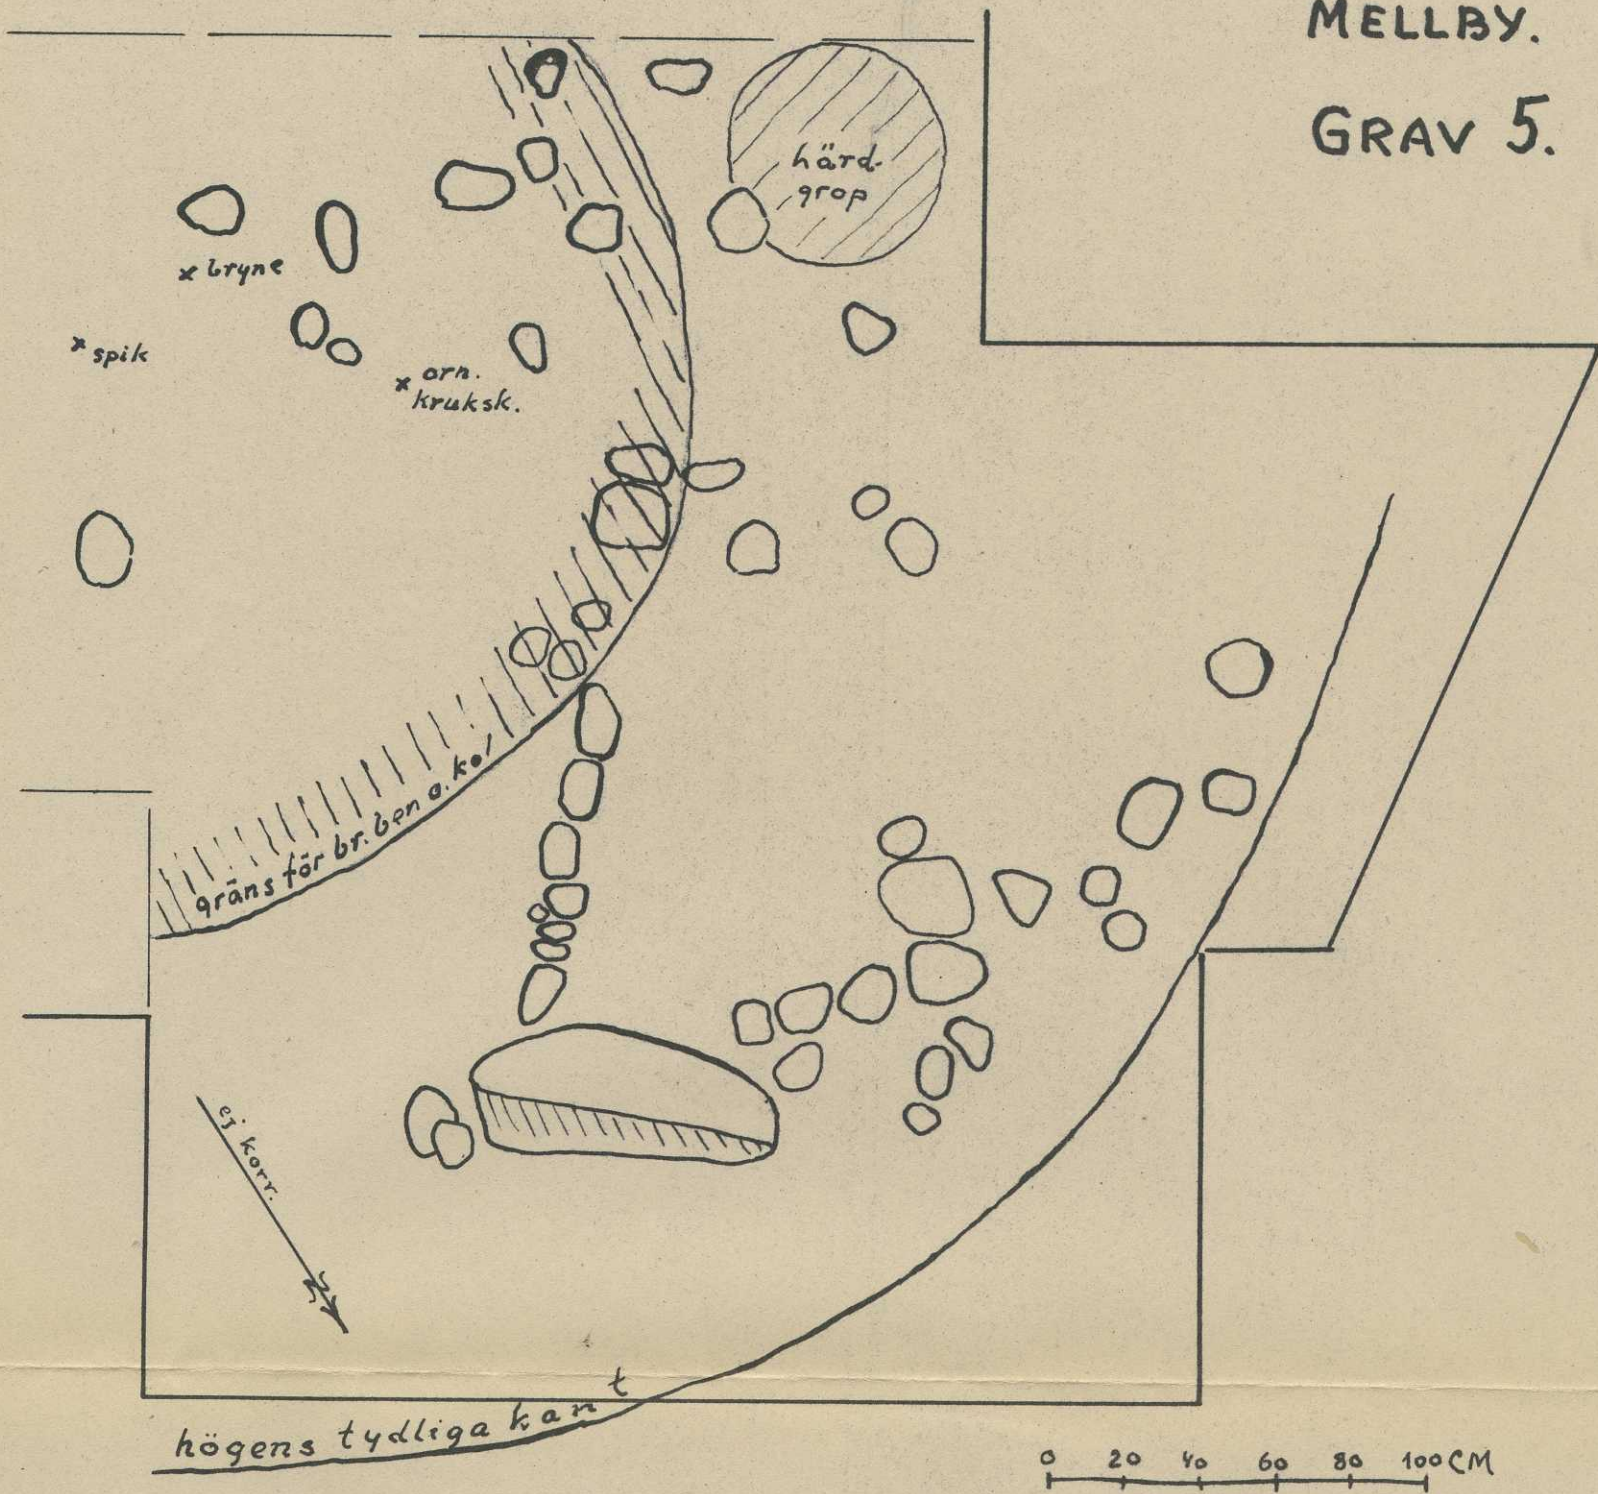

Hårdgropen.

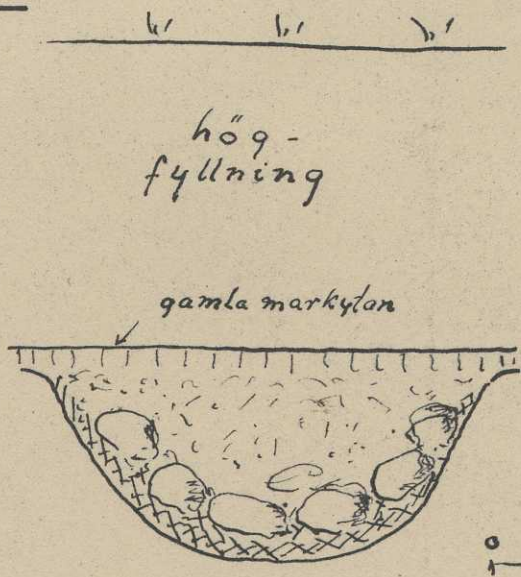




Å. Fredsjö 1950.

BOHUSLÄN.

BRO SN.

MELLBY.

GRAV 6.

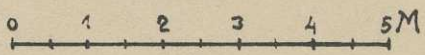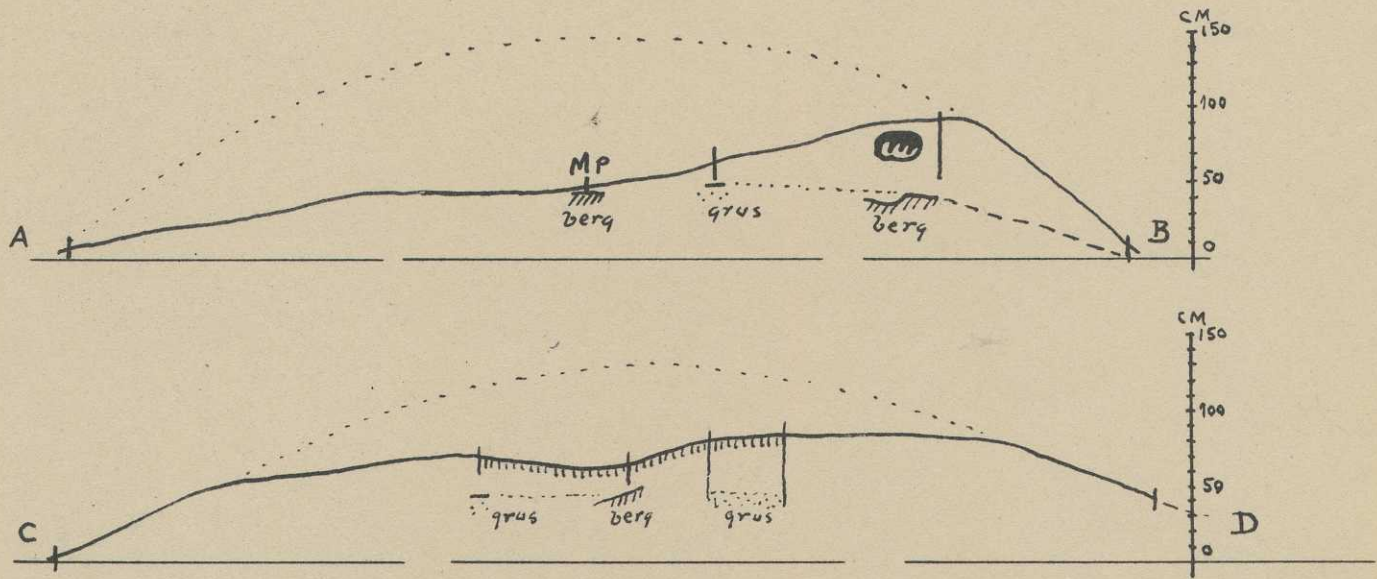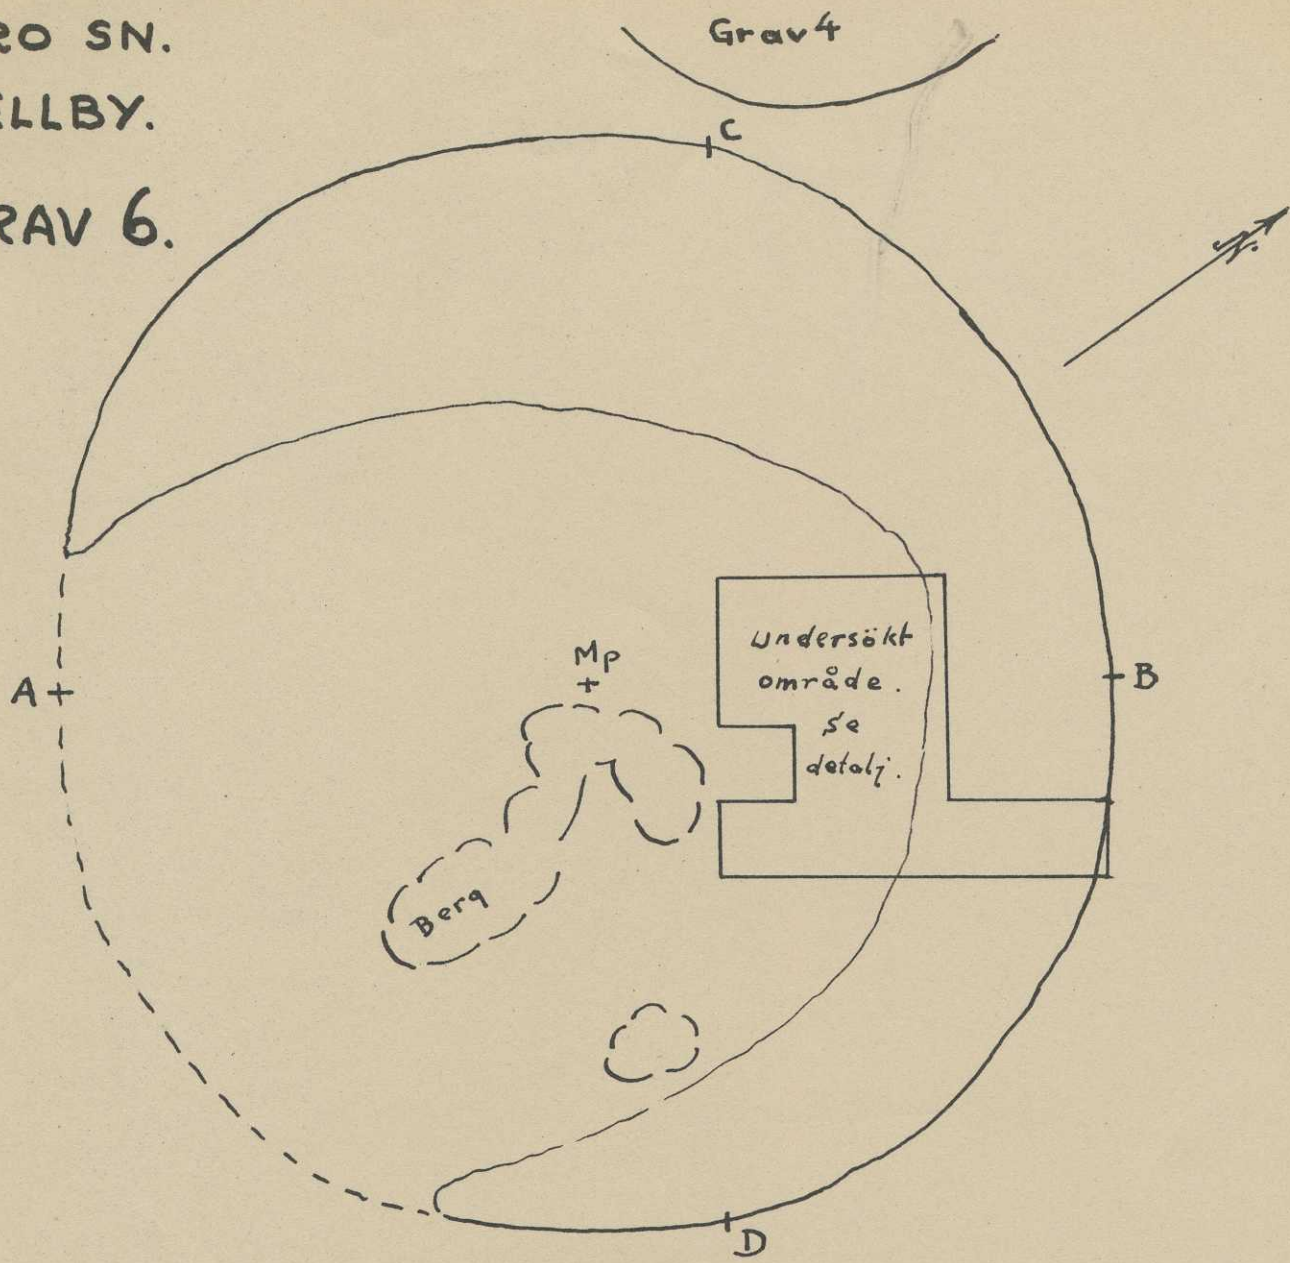


Å. Fredsjö 1950.

BOHUSLÄN.

BRO SN.

MELLBY.

GRAV 6.

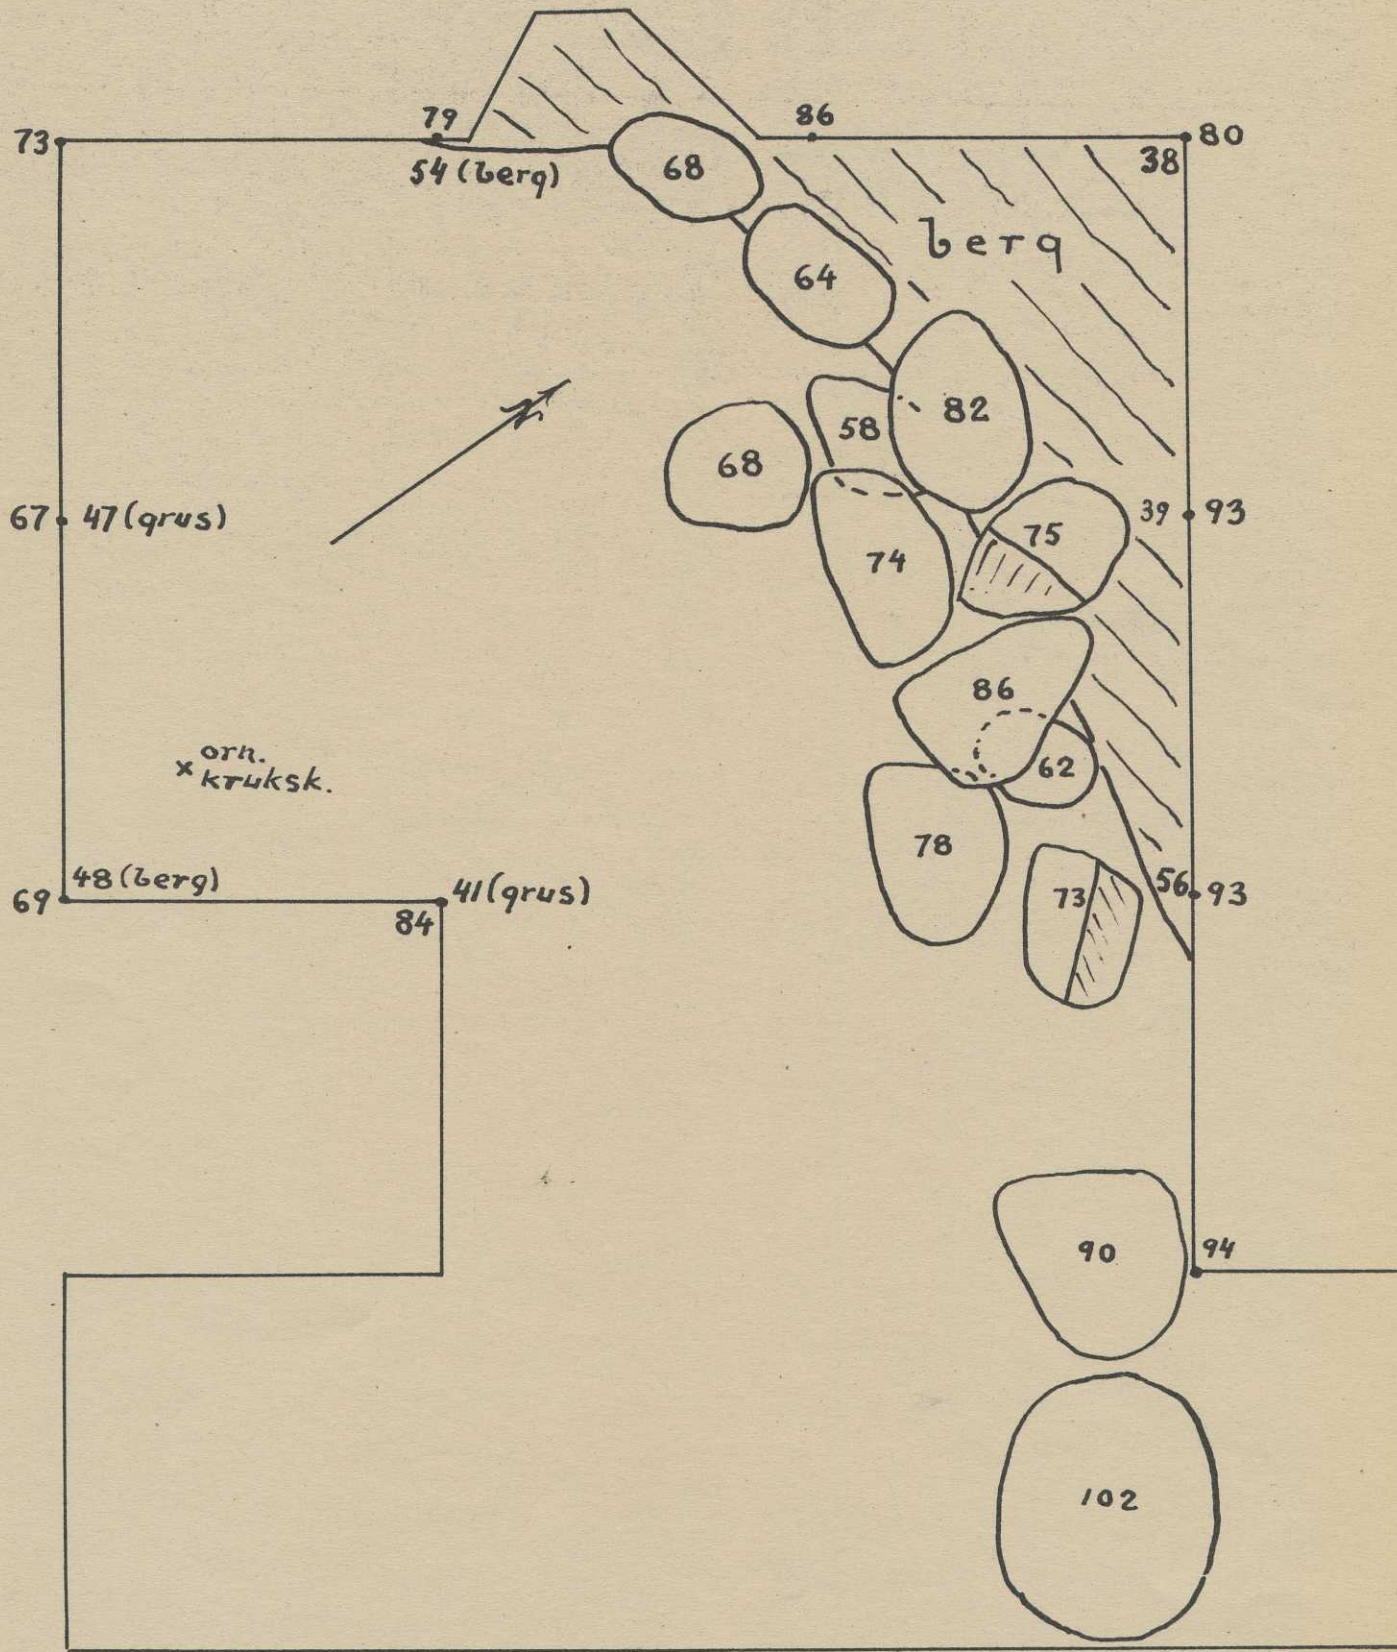

0 2 4 6 8 10M

Å. Fredsjö 1950.

Mellby, Bro sn. Bohuslän.

Text till fotobilderna. (Norråttens till Ra)

1. Grav 1 med stenar i centrum. Gravgömman angiven med pil. T.v. ett stycke av profil C-D med svackan i högens yta synlig. Högens Mitt (Mp) angiven av stålsticka. Från V. Foto 3/8.
2. Grav 1, med de båda lerkärnen synliga i bildens mitt. Från SV. Foto 3/8.
3. Grav 2. Matjord avschaktad. Stenkretsens stenar synliga, T.v. om den lilla stenen i mitten påträffades gravgömman. Från VNV
Foto 2/8.
4. Grav 2. I bildens mitt härden, där ovanför några av stenarna i stenkretsen. Från Ö. Foto 5/8.
5. Grav 2. Härden frilagd, täckande stenar i stenkretsen borttagna och lagda ovanför. Från Ö. Foto 5/8.
6. Grav 3. Före undersökningen. Från V. Foto 31/7.
7. Grav 3. Detalj av röset i högens mitt, inom fältet med hörnen I-IV. Bortre schakthörnet är punkt II. Från S. Foto 7/8.
8. Grav 3. Röset i genomskärning. Bortre schakthörnet är punkt II. I nedra högra hörnet sten och jord - på undersökt område - som ej kunnat upptagas ur schaktet. Från S. Foto 8/8.
9. Grav 4. Schaktet tvärs över högen. I profilen (längs högens mittlinje) ses bortom mitten den grop som utgjorde fyndplats 3 (med fynd av bl.a. två lerkoppar och ett S-formigt spänne liggande i en samling brända ben). Från SO. Foto 25/7.
10. Grav 5. Från undersökningen. Med stenar in situ. I högens bortre del stenar upptagna vid grundgrävningen för villan i bakgrunden (ingenjör Bodelssons), Från Ö. foto 28/7.
11. Grav 5. Stenar in situ. I förgrunden stenar i högfyllningen. I centrum en lagd stensträng, möjligen äldre än graven. Där bortom en återstod av kantkedja (?). Från SSV. Foto 28/7.
12. Grav 5. I bildens mitt ses härdegropen, som utgöres av undre delen av den fuktiga, mörka fläcken. Från SO. Foto 29/7.
13. Grav 6. Rad av stenar, vilka delvis ligga på berg, lagda för att hindra jord att rasa^{se} ned för slutningen vid högbyggandet. Från VSV.

Foto Å. Fredsjö 1950.

Järnåldersgravfält.

Bohuslän.

Stångenäs h:d.

Bro s:n.

Mellby.

**B4429**

Efter film a 2397.

Ser.
Foto 1.

Grav 1. Stenen^{ar} i centrum. Gravgömman belägen invid X. Svackan i högytan synlig i profilen. Mittpunkten markerad med stålsticka. Överst ses hur markbän^{rant}ken faller bort. Från V.

Foto Å. Fredsjö 3/8 1950.

**B4430**

Efter film a 2398.

Ser.
Foto 2

Grav 1. Gravgömman, med två lerkärl, ses i bildens mitt. Schaktväggen bakom, med mittpunkten markerad av stålsticka, visar ett stycke av tvärprofilen. Från SV.

Foto Å. Fredsjö 3/8 1950.

Bohuslän.
Stångenäs h:d.
Bro s:nä
Mellby.

Järnåldersgravfält.



B4431 Efter film a 2399.

Grav 1. Som föregående. Från

Foto Å. Fredsjö 3/8 1950.

Bohuslän.

Järnåldersgravfält.

Stångenäs h:d.

Bro s:n.

Mellby.

**B4432** Efter a 2400.

Grav 2. Stenkretsen avtäckt, med herr
Oskar Gustavsson, Vese, stående t.h.
Från VNV.

Foto Å. Fredsjö 2/8 1950

**B4433** Efter film a 2401.Ser.
Foto 3.

Grav 2. Matjord avschaktad. Stenkret-
sens stenar synliga. T.v. om den lilla
stenen i mitten påträffades gravgömmen.

Från VNV. Foto Å. Fredsjö 2/8 1950.

Bohuslän.

Järnåldersgravfält.

Stångenäs h:d.

Bro s:n.

Mellby.

**B4434** Efter film a 2402.Grav 2. Härden invid stenkretsen.

Från S.

**B4435** Efter film a 2403.Grav 2. Som föregående.*ser. Foto 4.*

Från Ö.

**B4436** Efter film a 2404.Grav 2. Härden helt frilagd, stenkretsens täckande stenar borttagna.

Från Ö.

ser. Foto 5.

Foto Å. Fredsjö 5/8 1950.

Bohuslän.

Järnåldersgravfält.

Stångenäs h:d.

Bro s:n.

Mellby.


**B4437** Efter film a 2405.Ba.
Foto 6.Grav 3. Före undersökningen. Från V.

Foto Å. Fredsjö 31/7 1950

**B4438** Efter film a 2406.Grav 3. Före undersökningen. I bakgrunden ing. Bodelssons villa. T.v. vid tvättkläderna, gravarna 4 och 6. Från

Foto Å. Fredsjö 31/7 1950.

Bohuslän.
Stångenäs h:d.
Bro s:n.
Mellby.

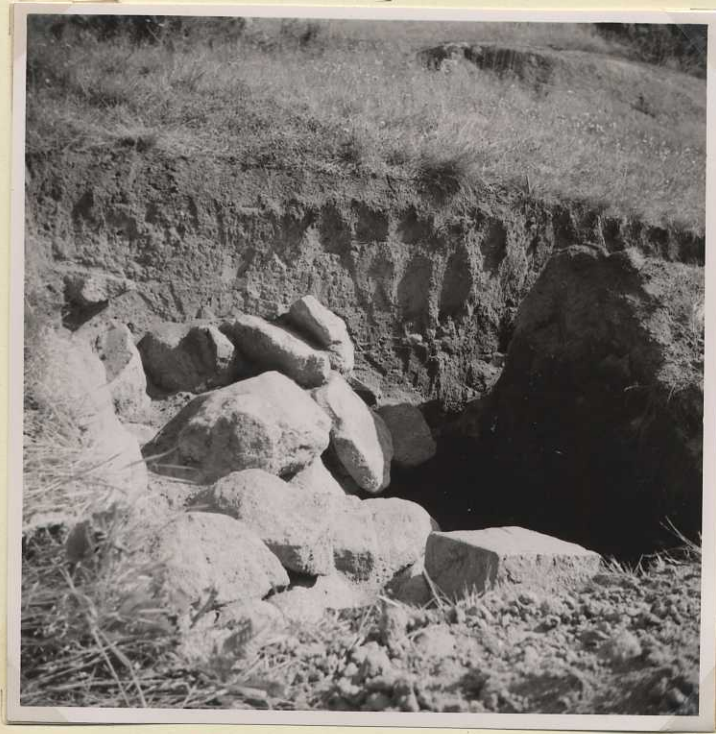

B4439 Efter film a 2407.

Grav 3. Detalj av röset i högens mitt.
T.h. ses det smala schaktet mot punkt D.

Foto Å. Fredsjö 2/8 1950



B4440 Efter film a 2408.

Grav 3. Detalj av röset, inom fältet
med hörnen I-IV. Från ?

Foto Å. Fredsjö 7/8 1950

Bohuslän.

Järnåldersgravfält.

Stångenäs h:d.

Bro s:n.

Mellby.



B4441 Efter film a 2409.
Grav 3. Detalj av röset, inom fältet
 med hörnen I-IV. Från

Foto Å. Fredsjö 8/8 1950.



B4442 Efter film a 2410.
 Der. Grav 3. Detalj av röset i högens mitt,
 Foto7. inom fältet med hörnen I-IV. Bortre
 schakthörnet är punkt II. Från S.

Foto Å. Fredsjö 7/8 1950.

Bohuslän.
Stångenäs h:d
Bro s:n.
Mellby.

Järnåldersgravfält.



B4443

Efter film a 2411.

Per. Grav 3. Röset i genomskärning. Bortre
Foto 8. schakthörnet är punkt II. I nedre högra
hörnet sten och jord - på undersökt om-
råde- som ej kunnat upptagas ur schaktet.

Från S.

Foto Å. Fredsjö 8/8 1950.



B4444

Efter film a 2412.

Grav 3. Som föregående. Från

Foto Å. Fredsjö 8/8 1950.

Bohuslän.
Stångenäs h:d.
Bro s:n
Mellby.



B4445 Efter film a.2413.

Grav 4. I förgrunden schaktet genom
grav 4. I bakgrunden grav 6. Från

Foto Å. Fredsjö 25/7 1950.



B4446 Efter film a 2414.

Der.
Foto 9.

Grav 4. Schaktet tvärs över högen. I pro-
filen (längs högens mittlinje) ses bortom mitten den
mitten den grop som utgjorde fyndplats 3
(med fynd bl.a. två lerkoppar och ett S-
formigt spänne liggande i en samling
brända ben). Från SO.

Foto Å. Fredsjö 25/7 1950.

Bohuslän.
Stångemäs h:d.
Bro s:n.
Mellby.

Järnåldersgravfält.



B4447 Efter film a 2415.

Ber.
Foto 10.

Grav 5. Från undersökningen. Med stenar
in situ. I högens bortre del stenar upp-
tagna vid grundgrävningen för villan i
bakgrunden (ingenjör Bodelssons). Från Ö.

Foto Å. Fredsjö 28/7 1950.



B4448 Efter film a 2416.

Grav 5. Som föregående. Från Ö.

Foto Å. Fredsjö 28/7 1950.

Bohuslän.
Stångenäs h:d.
Bro s:n.
Mellby.



B4449

Efter film a 2417.

Ber.
Foto 11.

Grav 5. Stenar in situ. I förgrunden stenar i högfyllningen. I centrum en lagd stensträng, möjligen äldre än graven. Därbortom en återstod av kantkedjan(?)

Från SSV.

Foto Å. Fredsjö 28/7 1950.



B4450

Efter film a 2418.

Ber.
Foto 12.

Grav 5. I bildens mitt ses hårdgropen, som utgöres av undre delen av den fuktiga, mörka fläcken.

Från SSO.


Foto Å. Fredsjö 29/7 1950.

BOHUSLÄN

Stångenäs hd

Bro sn, nr 196 / raä 108/
Mellby övre & nedre 1:1 & 2:2

gravfält, jää : grav 3
inv nr GAM 48616:26

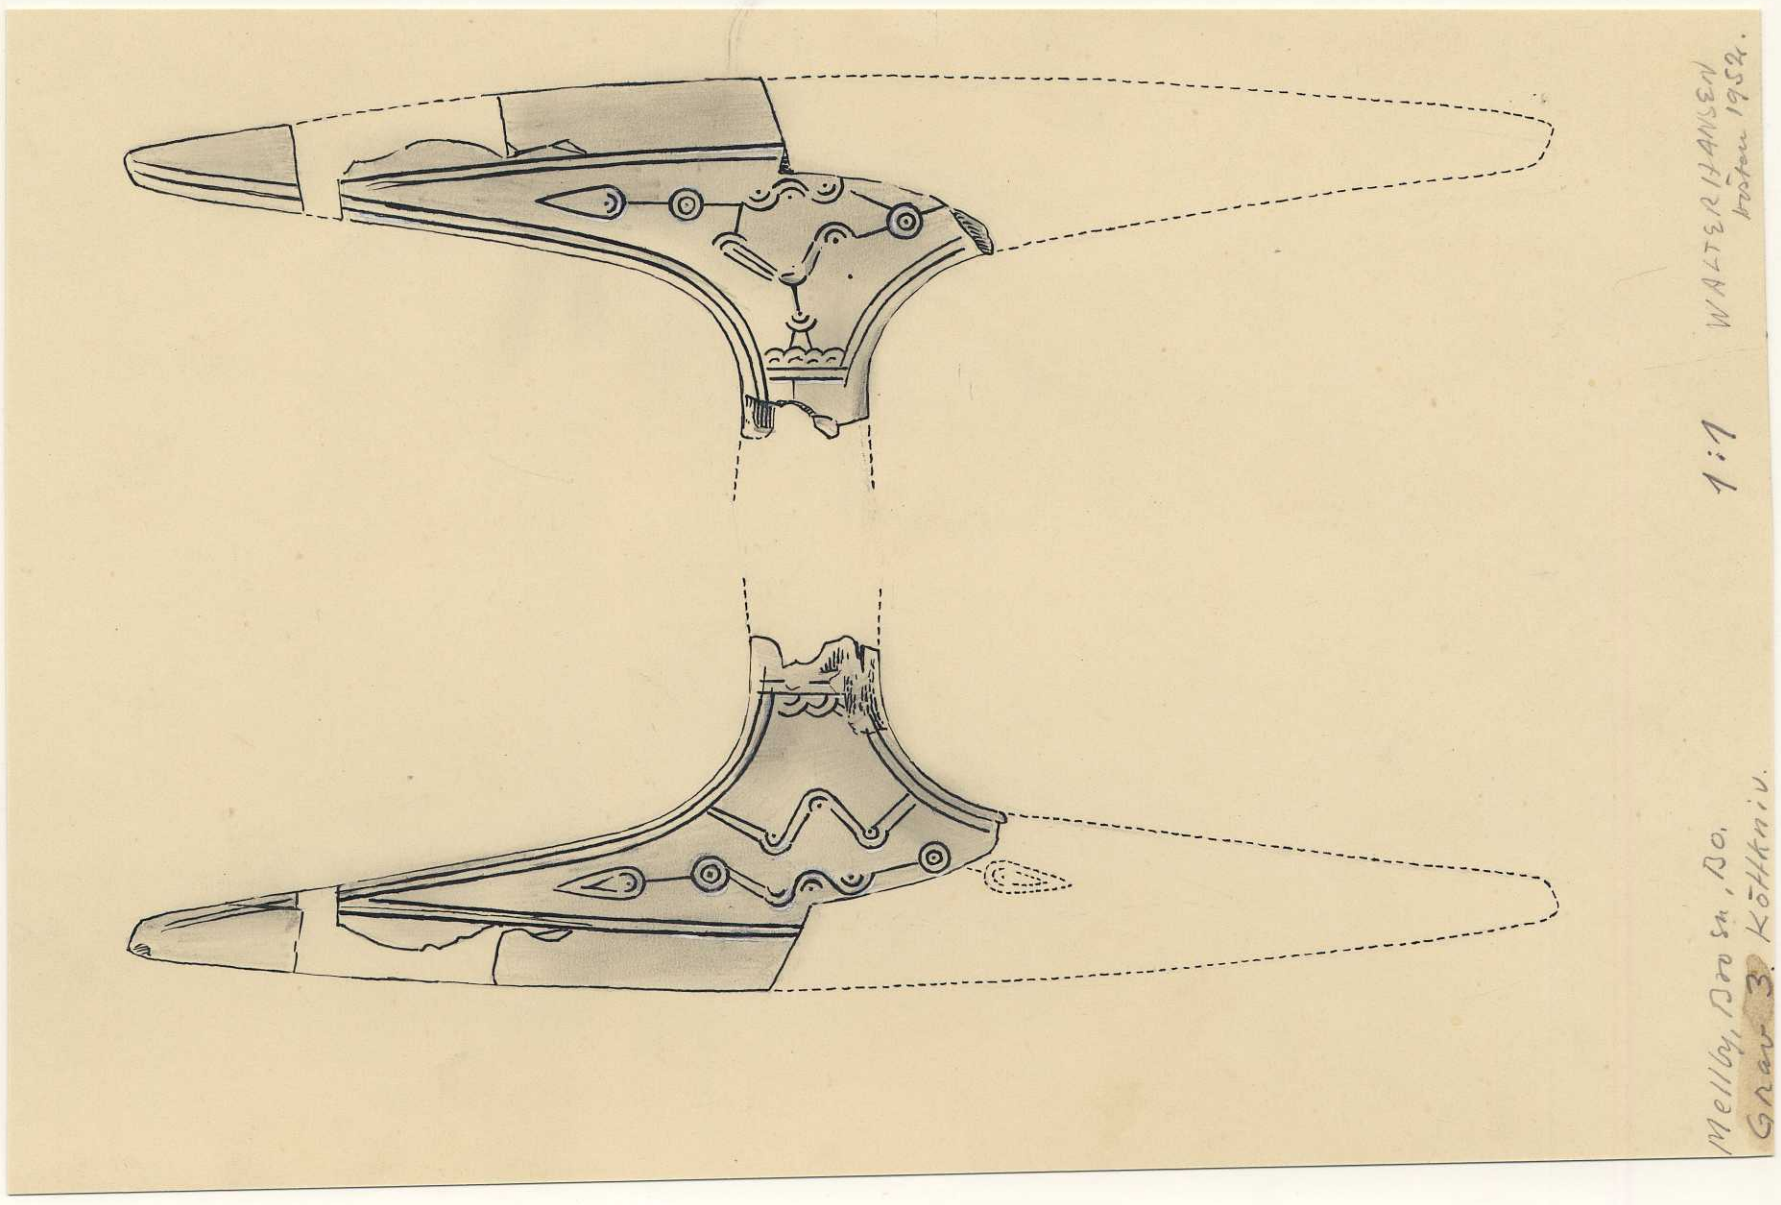

Bohuslän

Bro socken

Mellby

Grav 2

inv nr GAM 48616:9



48616:9

Foto: J.O. Brändström
1965

Neg.: 8:5807 **C 1476**

Bohuslän.
Stångenäs h:d.
Bro s:n.
Mellby.

Järnåldersgravfält.



B4451 Efter film a 2419.

Grav 6. Stenarna i högens nordöstra del,
till en del liggande på berg. Från :

Foto Å. Fredsjö 1950.



B4452 Efter film a 2420.

Ber.
Foto 13.

Grav 6. Rad av stenar, vilka delvis ligga
på berg, lagda för att hindra jord att rasa
ned för sluttningen vid högbyggandet.

Från VSV.

Foto Å. Fredsjö 1950.

Järnåldersgravfält vid Mellby, Bro sn (Bro nr ¹⁹⁶41). Gravarna 1 - 6 undersökta
av Åke Fredsjö 1950.

Fyndbeskrivning.

Grav 1.

1. Lerkärl (benurna; ber. a) med bukig underdel och hög hals med utvikt rand. Restaurerat. Höjd 15,2 cm, mynningsdiam. 12 cm, buk-diameter 15,5 cm, bottendiam. 6,5 cm. Av blanksvart, 4 - 5 mm tjockt gods.

Ornerat på skuldran med 4 horisontella linjer eller rättare hålkälar, 2 mm breda och med två horisontella rader av små trekantiga intryck vilka ligga mellan första och andra, resp. tredje och fjärde hålkälarna, samt på buken med tio grupper av lodräta, 3 - 4 cm långa och 1,5 - 3 mm breda hålkälar med 2 - 4 i varje grupp.

2. Lerkärl. (ber. b) av samma huvudform som föregående men mindre samt med skarpare bukövergång och lägre halssparti. Restaurerat. Höjd 11,2 cm, mynningsdiam. 7,5 - 8 cm, buk-diam. 12,5 cm, bottendiam. 5,5 cm. Av glättat, gulbrunt, 4 mm tjockt gods. Ornerat på skuldran med 5 horisontella, skurna linjer och därunder med fem grupper av 1,5 - 2,0 cm långa, 3 - 5 mm breda, lodräta hålkälar med 4 - 7 i varje grupp; hålkälarna gå ej nedom bukövergången.

3. Skärvor av ett spanformat lerkärl (ber. c), ett 30-tal smärre bitar (av vilka ett 10-tal påträffades i lerkärl ber. b, de övriga över och närmast kring lerkärl) av grågulrött, glimrande, lätt söderfallande gods av ca 3 - 5 mm tjocklek. Bland skärvorna föreligga 5 bitar av kanten, som varit förtjockad, och ~~xx~~ 5 ornerade skärvor, vilka visa att kärlet haft i varje fall ett bälte med 6 tätliggande, horisontella linjer. Kärlets form synes icke kunna bestämmas.

INV.NR
48616:1

48616:2

48616:3

48616:4. 4. Krukskärvor, 4 st. (ber. d.; ej in situ funna) av grovt gulbrunt gods.

48616:5. 5. Fragment av benföremål, bränt (f. inom området för brända ben; ber. e), sannolikt av kam, i så fall av ytterskena, 14 x 12 x 2 mm; ornerat vid kanten med två parallella linjer; med ett nithål.

48616:6. 6. Lerklining, 4 bitar (ber. f; ej in situ funna).

48616:7. 7. Brända ben.

48616:8. 8. Träkol.

Grav 2.

48616:9. 1. Lerkärl, s.k. buckelvas (ber. a., benurna). Restaurerat. Höjd 14 cm, kantdiam. 8,5 - 9,5 cm, buk-diam. 15 cm; botten rundad, utan ståplatta. Av gulrött, 4 - 5 mm tjockt gods. Försedd med 6 bucklor, avlånga knoppar, på skuldrans nedre kant. Ornering: I övergången mellan hals och skuldra: 5 horisontella, dragna linjer, från dessa nedhånga på ömse sidor om bucklorna knippen om 3 linjer. I de ej buckleförsedda fälten dessutom en rad av mänskäreformiga små intryck utmed

48616:10. 2. Spelbrickor av ben (ber. b.), brända, efter hopsättning, 6 hela och 23 fragmentariska, diam. 15 - 16 mm, höjd 3 - 5 mm.

48616:11. 3 a. Fragment av kam av ben, (ber. c), 7 st, brända, därav 6 fragm. mellanstycken - ett av dessa med järnnit, två med nithål - och 1 osäkert, ornerat fragment av ytterskena. Kammen har haft rundad avslutning upptill.

3 b. Fragment av kamfodral av ben (ber. c), 2 st., brända, det största 14 x 8 x 2 mm, med rundad översida, ornerad med tvärgående linjer.

48616: 12-13. 4. Obestämbara järnfragment (ber. d), 5 bitar, förrostade, det största, 35 x 15 x 12 mm, ser ut att bestå av två smala bleck sammanhållna av en nit.

LANDSANTIKVARIEN
GÖTEBORGS- OCH BOHUS LÄN
UDDEVALLA

48616: 5. Brända ben (av barn). Träkol.
16-18.

48616:14. 6. Lerklining många bitar.

48616:15. 7. Harta klump.

Grav 3.

1 - 3. Skärvor, av tre lerkärl, vilka samtliga ha undergått en andra bränning på likbålet:

48616:18

1. 17 st av en liten låg bukig vas med utvikt halsparti och stort öra på buken. Höjd ca 9 cm, kantdiam. 13 cm, bukdiam. 14 cm, rundad botten. Ornerad på skuldran med ett bälte av 4 horisontella linjer, från vilka hänger lodräta linjeknippen, delvis omgivna av trekantiga gropintryck. Av nu grått el. gulrött gods av 4 - 5 mm tjocklek. (Kärllet rekonstruerat)

48616:19

2. 20 st. (+ 6 st. från detta el. föregående kärl) av en vas med skarp buk och rätt hög hals med utvikt rand. Höjd 13, 5 cm, mynningsdiam. 9 cm, bukdiam. 15 cm. Av nu grått, delvis gulrött gods av 4 mm tjocklek. Ornerad i övergången mellan hals och skuldra med 4 - 5 (eg. en enda linje dragen i 4½ varv) horisontella linjer och därunder med en runtlöpande rand av halvcirkelformiga stämpelintryck. (Kärllet rekonstruerat)

48616:20

3. 23 skärvor av ett av elden helt förvridet lerkärl. Av grått - gulrött gods, 4 - 6 mm tjockt. Har haft utvikt lågt halsparti och på skuldran två horisontella rader fingerintryck med mellanliggande ås (åstadkomna genom hopknipning med tumme och pekfinger).

48616:21. 4. Krukskärva (f. ovan kärnröset) av grovt gods, med avstruken, förtjockad kant. (4 st.)

48616:25 5. Kam av ben, bränd: 4 fragment av mellanstycken, 10 fragment av fodral, ornerat på och längs kanten med parallella linjer och på ytan med en ornering sammansatt av halvcirklar med medelpunkt och korta linjer; 2 bitar ha nithål; fodralets bredd har varit 1,5 - 1,7 cm.

LANDSANTIKVARIEN
GÖTEBORGS- OCH BOHUS LÄN
UDDEVALLA

48616:26. 6. S.k. "köttkniv" av ben, bränd, fragmentarisk med egg av ca 17 cm längd. Ornerad med linjer, samt hel- och halvcirklar med medelpunkt.

48616:23. 7. Fragment av brons, små, 7 st., försmälta eller förärgade.

48616:24. 8. Fragment av järn, förrostad klump, 1 st.

48616:27. 9. Bränd lera, lerklining, 4 bitar.

48616:30. 10. Brända ben (av vuxen).

48616:28. 11. Björnklor, brända, 9 st.

48616:29. 12. Fågelben och djurben (?), brända, några stycken.

48616:31. 13. Träkol (några bitar).

48616:22. 14. Fragm. av fibula av silver(?); ett ornerat med S-form. slingor och ett helt försmält stycke.

Grav 4.

48616:32. Fyndplats 1. Benplatta, bränd, fragm. 11 x 9 x 1,5 mm, del av kam, skena el. fodral, ornerad med tre kantlinjer och dubbla halvcirklar med medelpunkt.

48616:33 Brända ben (en handfull).

48616:34 Träkol (några bitar).

48616:35 Fyndplats 2. Benplatta, bränd, fragm. 9 x 5 x 1,5 mm, med all sannolikhet från samma föremål som det å fyndplats 1 ovan funna: ornerad med tre kantlinjer.

48616:36 Brända ben (en handfull).

48616:37 Fyndplats 3. S-formigt spänne av brons, ca hälften av, med rest av järnnål på baksidan.

48616:40 Kopp, rakväggig, av bränd lera, av gulbrunt, slätt, 7 mm tjockt gods. Höjd 2,7 cm, yttre mynn.diam. 3,5 cm, bottendiam. 2,8 cm.

48616:41 Kopp, rakväggig, av bränd lera, av gulgrått, slätt, 6 mm tjockt gods. Höjd 2,9 - 3,2 cm, kantdiam. 4,1 cm, bottendiam. 3,5 cm.

48616:38 Nitar av järn, 2 st, rostade, längd 2,2 cm.

LANDSANTIKVARIEN
GÖTEBORGS- OCH BOHUS LÄN
UDDEVALLA

- 48616:39 Fyndplats 3 Fragment av järn, 3 st., förrostade, det största 5,7 x 1,5 x 1,0
forts. cm.
- 48616:42 Brända ben (Bott de stora tillvaratogs; de flesta närmast upp-
lösta till mjöl).
- 48616:43 Träkol (några bitar).
- 48616:44 Fyndplats 4. Järnbitar, fragm., 10 st., små, förrostade, därav ett par spikar,
samt en ögleformad.
- 48616:45 Bryne, 8 bitar, varav 6 kunnat hopsättas till ett stycke, 9,5 x
2,6 x 1,0 cm; slipytor på fyra sidor.
- 48616:46 Krukskärvor, 2 st, (samt 2 flagor), av grovt, oornerat gods.
- 48616:47 Bränd lera, 3 små bitar.
- 48616:48 Slagg (?), 1 bit
- 48616:49 Brända ben (mycket).
- 48616:50 Träkol (några bitar).
- =====
- 48616:51 Krukskärva, flaga, av grovt gods, (ej in situ).
- 48616:52 Spån av flinta, tjockt, med tillslagen kant, (ej in situ).
- =====
- Grav 5.
- Från brandlagret:
- 48616:53 Krukskärvor, 2 st, av gråbrunt slätt 4 mm tjockt gods, av ler-
kärl, ornerat på skuldran med ⁴tre parallella linjer.
- 48616:54 Krukskärva, av gulgrått, 5 mm tjockt gods, ornerad med snedställ-
da linjer.
- 48616:55 Krukskärvor, 6 st, av grovt, oornerat gods, av gråbrunt, gul-
brunt och gulrött gods.
- 48616:58 { Spik av järn, längd 5,2 cm, med omböjd spets.
- { D:o (?), fragm. 2 st.
- 48616:59 Fragment av järn, små, obestämbara, 3 st.
- 48616:60 { Bryne, fragm. (6,5 x 2,2 x 0,8 cm, av skiffer, med slipytor på
tre sidor; fjärde sidan är brottyta.
- { D:o, fragm. hopsatt av tre småbitar, 5,5 x 2,9 x 0,4 cm, sann-
likt ej del av föreg.; med slipytor på tre sidor, fjärde sidan
är brottyta.
- 48616:56 Lerklining, 6 bitar.
- 48616:61 Slagg (?), 5 bitar, därav tre överdragna med glasyr.

LANDSANTIKVARIEN
GÖTEBORGS- OCH BOHUS LÄN
UDDEVALLA

- Grav 5.
- 48616:62 forts. Flintskärva, 1 st.
- 48616:63-64 Djur(?) - och fågel(?) -ben, 4 st, brända. (Bl. a. en Gjömklofalan)
- 48616:65 Brända ben (av vuxen individ).
- 48616:66 Träkol.
- Från "hårdgropen".
- 48616:57 Lerklining, 2 bitar.
- 48616:67 Träkol (ett par bitar).
- Grav 6.
- Från undersökt område.
- Krukskärvor:
- 48616:68 2 st. av gråbrunt - brunsvart, blankt, 7 mm tjockt gods, från
skuldran av ett lerkärl ornerat med en sicksacklinje vars
övre spetsar avslutas av en ring; under sicksacklinjen
ha förekommit minst 2 parallella linjer (fyndplatsen för
dessa, nära centrum, angiven på planen; de utgöra de enda
som med nogorlunda sannolikhet kan sägas ha tillhört
graven).
- 48616:69 2 st. ornerade med parallella linjer, av gods likartat det före-
gående, 5 - 6 mm tjockt.
- 48616:70 2 st. oornerade, av gods likt föregående, 3 - 4 resp. 6 mm
tjockt.
- 48616:71 2 st. oornerade, av gulbrunt slätt gods från botten del av ett
mindre lerkärl.
- 48616:72 3 st. oornerade kantbitar av gråbrunt gods från olika kärl,
godstjocklek 5, 6 och 7 mm.
- 48616:73 Ett 30-tal oornerade av rätt grovt gods, från flera olika kärl.
- 48616:75 Nit (?) av järn, förrostad, 3 cm l.
- 48616:76 Spik av järn, fragm., förrostad.
- 48616:74 Lerklining, 6 bitar.
- 48616:77 Slagg (?), 1 bit.
- 48616:78 Brända ben, 5 små flisor.
- 48616:79 Träkol, några bitar.

BOHUSLÄN

Stångenäs härad

BRO SOCKEN, Gbg:sinv nr 196 / raä nr 108

Mellby Övra 1:1 & Nedra 2:2

Gravfält, jää

Undersökt av GAM 1950 och 1954

Inv nr 48616:1 - 142



5

BOHUSLÄN
Stångenäs hd
Bro sn, nr 196 /raä 108 /
Mellby Övra 1:1 & Nedra 2:2

gravfält, jää

Undersökt av GAM 1950
inv nr 48616: 80 - 142

Internrapport av Åke Fredsjö över undersökningen 1954
av gravarna 7 - 10 samt ströfynd i anslutning till an-
läggningarna.
(Rapporten som är odaterad, men inkommen 1966, är
sannolikt ej insänd till raä).


BILAGOR:
9 + 1 ark foto med text.

7 st uppmätningsskisser från undersökningen.

GRAVFÄLT VID MELLBY, BRO SN, BOHUSLÄN. (BRO NR ¹⁹⁶~~41~~)

Gravarna nr 1-6 undersökta 1950 av Å. Fredsjö.

" 7-11 " 1954 " "

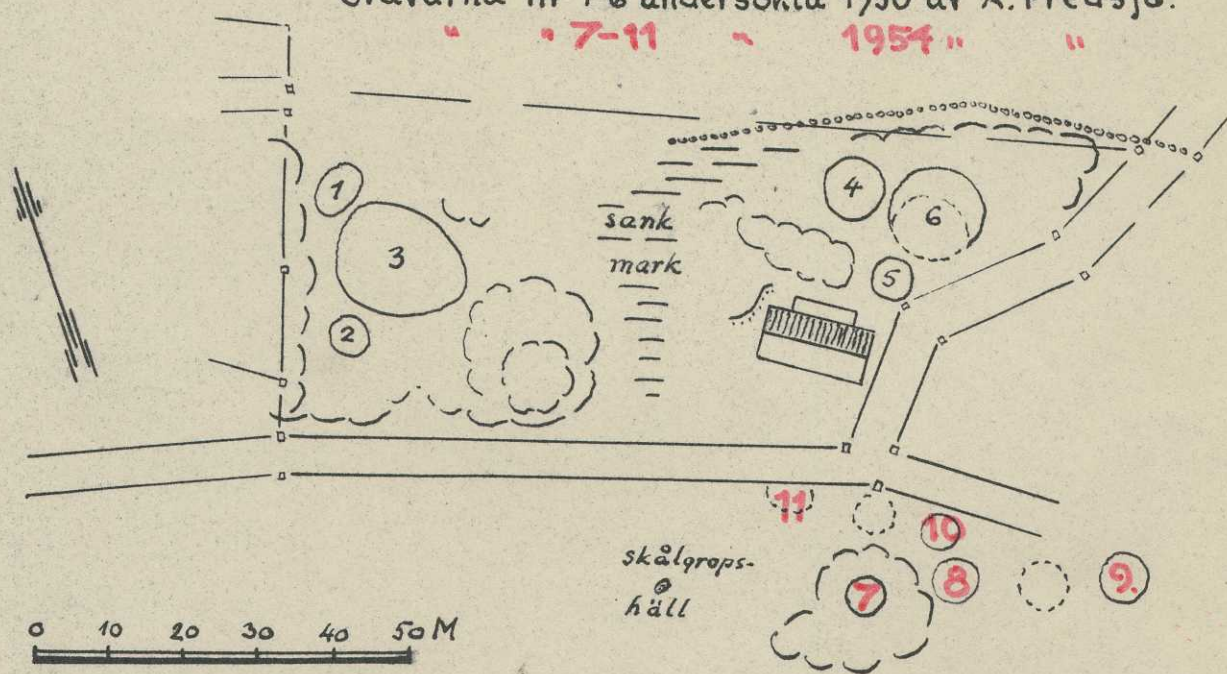

Rapport över undersökning av järnåldersfält vid Mellby i Bro socken år 1954. Södra delen nr 7 - 11. Göteb.inv. Bro nr 196. (Tidigare av misstag kallat Bro nr 41.)

Nr 7. Hög, diam. 8 m, höjd 0,8 m. Med stort stenblock strax ONO om mitten och med stor flack håla i väster, från högens kant till inemot högens mitt. Bevuxen med gräs, ljung och några enar. Högen belägen strax öster om högsta krönet av den bergiga kullen. (Högsta punkten dock olämplig för gravanläggning). Högen utgjordes av ett röse med jordmantel. Röset saknade fotkedja. Endast en kvadrant - kallad SV-kvadranten - undersöktes helt. Be- träffande i övrigt undersökt område se plan.

Gamla markytan under högen syntes delvis rätt tydligt, tydligare dock den ca 10 cm därunder belägna pinnmohorisonten. Under det stora stenblocket i högens mitt, som mätte 90x60x50cm, låg i horisontalt läge en i tre delar knäckt stenhäll av måtten 50x37x6 cm. Under denna låg en sten, 50x30x8 cm, och under denna, på högens botten, två stenar tätt samman och täckande en yta av 56x44 cm. Denna anordning hade helt karaktären av en gravgömma, men någon grav påträffades här inte. Brända ben med svart jord uppträdde på två ställen i högen, dels strax norr och nordost om mitten (vid 1 å plan), dels ca 30 cm SV om mitten (vid 2 å plan). På båda ställena var benen dock fåtaliga. De brända benen vid 2 låg starkt koncentrerade och ca 20 cm över pinnmohorisonten och därför knappast i kontakt med gamla markytan. Benen här uppträdde under en stor flat sten, som mätte 66x60x16 cm.

Fynd.

- 48616:80 Från SV-kvadranten, i "matjorden" ovan röset: 40-tal krukskärvor.
:90 Från SV-kvadranten, mest i pinnmon under högen: 100-tal flintskärvor.
:84 Från 1: en handfull brända ben (40 gr.).
:85 Från 2: några brända ben (14 gr.),
(två små bitar träkol utgår).

Från högens centrala del:

- :81 25 krukskärvor,
:83 1 bit hartstätning,
:86 6 flintskärvor,
:89 några bitar träkol.

Ströfynd:

- :82 30-tal krukskärvor,
:87 1 flintskrapa,
:88 1 flintskärva.

Nr 8. Hög, diam. 8 m. höjd 0,7 m. Med stor håla i mitten - efter

tidigare grävning, en förmodan som dock visade sig vara felaktig. Gräsbevuxen. Ett 1 m-brett schakt upptogs över högen i SO-NV ("SO-schaktet"). Därvid konstaterades att gropen i centrum inte härrörde från en tidigare grävning utan var en naturlig sjunkning i högen. Frånsett en liten plan stensamling strax under högytan var nämligen högens centrala del helt fri från sten. Därefter upptogs två andra schakt, NO- och SV-schakten, varjämte övriga delar av högens centrala del undersöktes (se plan); högen undersöktes alltså inte helt. Vid 1 (se plan) påträffades nedgrävt i gruset

- 48616:91 ett lerkärl med
:107 brända ben, omgivet av jord och lite brända ben.
Strax ovanför fanns
:92 ett par krukskärvor, därav ett fragment av ett öra.
Vid 2 uppträdde under en flat sten av måtten 43x40x13 cm brandjord med
:115 lite träkol
:108 brända ben (310 gr) i ett 10 cm tjockt lager, liggande på stenar som tillhörde markbotten och som syntes, i varje fall till en del, vara brända.
Vid 3 Den stenfria jordpelaren i högens centrum gick djupt, och övergick i en kvadratisk grop grävd i gruset. På botten av denna
:109 lite brända ben (en handfull, 50 gr),
:116 ett par bitar träkol
:92 en krukskärveflaga.
Ett stycke upp från denna grop hade påträffats
:94 en krukskärveflaga och
:116 en bit träkol.
Ovannämnda 1-3 utgör sannolikt tre olika gravar.
Övriga fynd i högen gjordes i samband med schaktgrävningarna och vid kompletterande grävning i högens centrala del.
Från SO-schaktet:
:110 Några brända ben,
:95 1 krukskärva ornerad, och några flagor,
:105 1 bit täljsten,
:118 2 flintskärvor;
Från SO-schaktet och närmast angränsande del i vinkeln mot NO-schaktet:
:111 Några få bitar brända ben,
:117 träkol,
:96 1 krukskärva och några flagor,
:101 5 bitar lerklining,
(2 flintskärvor, ej återfunna).

I denna del av högen påträffades i gruset under högbottnen en eldstad med sot och brända stenar (vid 4 å plan) och en liten fläck med sot och bränd lera (vid 5 å plan).

Från NO-schaktet:

- 48616:97 3 krukskärvor
:106 2 små hartsbitar,
:102 1 lerkliningsbit,
:119 1 flintskärva,
:112 3 brända ben.

Från SV-schaktet:

- :9B 4 krukskärvor och några flagor,
:103 2 lerklining,
:120 2 flintskärvor,
:11 2 ett par brända ben.

Från vinkeln mellan NV- och NO schakten:

- :99 6 krukskärvor, (därav en ornerad) och två kantbitar,
:104 1 lerklining,
:121 1 flintskärva,
:114 några få brända ben.

Utan närmare lokalisering:

- :100 2 krukskärvor,
:122 2 flintskärvor.

Nr 9. höglignande jord-stensamling, skadad åt vägen, diam. ej bestämbar, kanske ca 7 m. Nära högtoppen en större sten. Nordväst om denna, i gruset en liten eldstad, sot och brända stenar. En något större eldstad påträffades 2-3 m SSV om stenen (se plan). Högen undersöktes blott delvis.

- :123 Ströfynd, 2 krukskärvor.

Nr 10. Höglignande bildning kring ett stenblock, skadad av vägen, diam. ca 5 m. Endast delvis undersökt. En liten eldstad påträffades på östsidan av stenblocket (se plan).

Nr 11. Stensättning, diam. ca 6 m. skadad av vägen och blott bevarad till ungefär halften. Helt undersökt. Se plan. Gjorda fynd har angivits på planen. Härutöver påträffades mer periferiskt några flintskärvor, några krukskärvor och en hartsbit.

Fyndförteckning:

- 48616:124 Fynd 1. Bryne av sandsten, slipat runt om.
:125 " 2. Tre st järnfragm. obestämbara.
:126 " 3. Järnspik, fragm.
:127 " 4. Järnfragm., plåtstycke med två st isittande nitar.
:129 " 5. Krukskärva, kantbit.
:130 " 6. 2 st krukskärvor varav en kantbit med förtjockad mynning.
:134 " " Kamfragm. av ben, eldskadat; med isittande nit
:135 " " Brända ben.
:136 " 7. " " "

48616:138 Fynd 7. Träkol.

Fynd från "första gropen i stenringen":

- :128 Järnfragm., krumböjt; med fastrostade trärester.
:137 Brända ben, 4 st.
:140 Träkol.

Fynd från SO-delen av stenringen:

- :131 Krukskärvor, 9 st; därav en kantbit.
:138 Brända ben, 2 st.
:141 Flintavslag, 1 st.

Ströfynd från hela anläggningen:

- :132 Krukskärvor och flagor, 8 st.
:133 Lerklining, ett stycke.
:142 Flintavslag, 8 st.

Bohuslän.

Stångenäs h:d.

Bro s:n.

Mellby.



B4453 Plåt n:r a 2296.

Mellby. Hög 12 sedd mot villa Vänhem.
Från S.

Foto Fredsjö 30/3-49.



B4454 Plåt n:r a 2297.

Mellby. Högarna 8-12 i förgr. I bak-
grunden, på den skogklädda höjden hög-
gravfältet Bro s:n. n:r 196. Fr. OSO.
Foto Fredsjö 30/3 -49.



B4455 Plåt n:r a 2298.

Mellby. Gravfältets östra del med hö-
garna n:r 7-12 på vänstra sidan av kul-
len i bildens mitt, omedelbart t.h. om
vägen. Omedelbart ovamför x ses häll-
ristningen Bro s:n n:r 197. Fr. VNV.
Foto Fredsjö 30/3-49.




B4456 Plåt n:r a 2299.


Mellby. Gravfältets västra del med hö-
garna 1-6. N:r 1-3 ligga omedelbart t.h.
om stugan i bildens vänstra kant, n:r
4-6 ligga bakom den nyuppförda villan t.h.
på bilden. Från SV.
Foto Fredsjö 30/3-49.

BRO SN. MELLBY 1222
 GRAVFÄLT SÖDRA DELEN
 UNDERSÖKT 1954.
 BRO NR. 196


Byghäkt med 26 sköl-
 gropar (Bro 197).

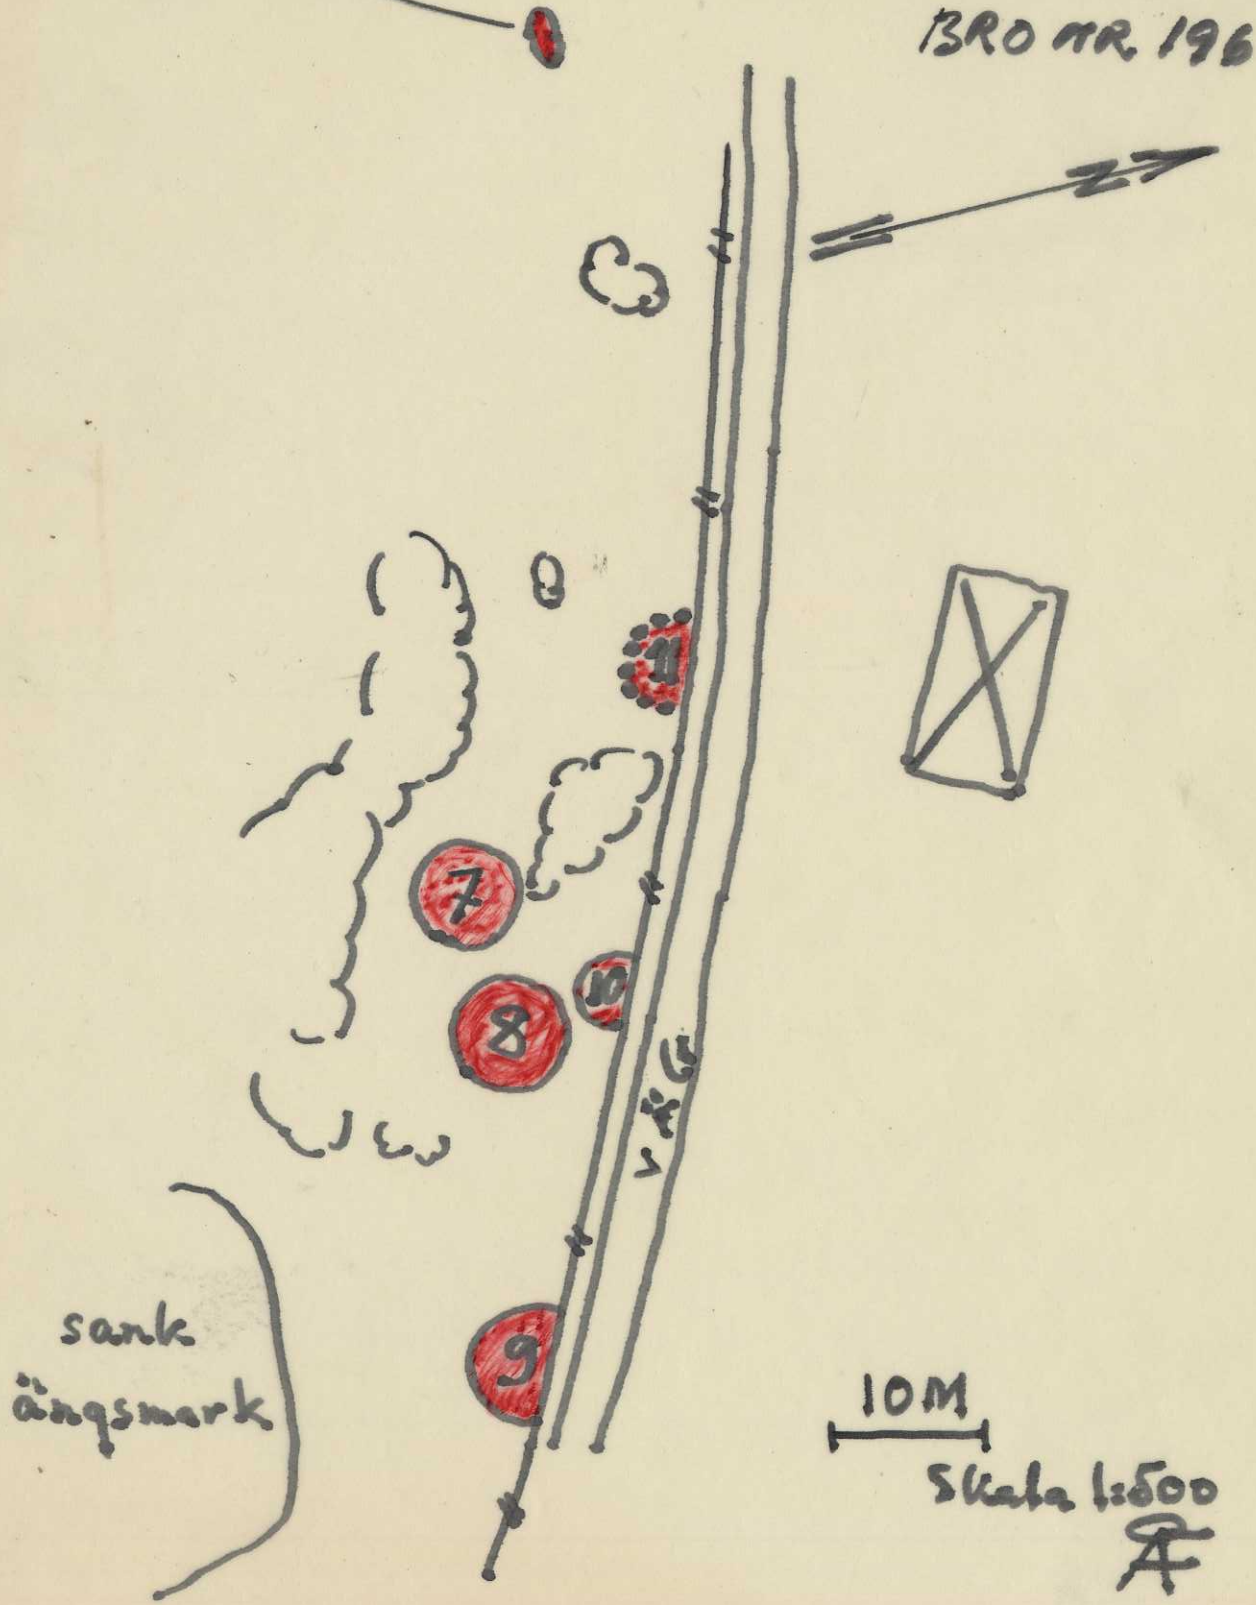


BRO SN
 MELLBY
 Nr 7. Hög.

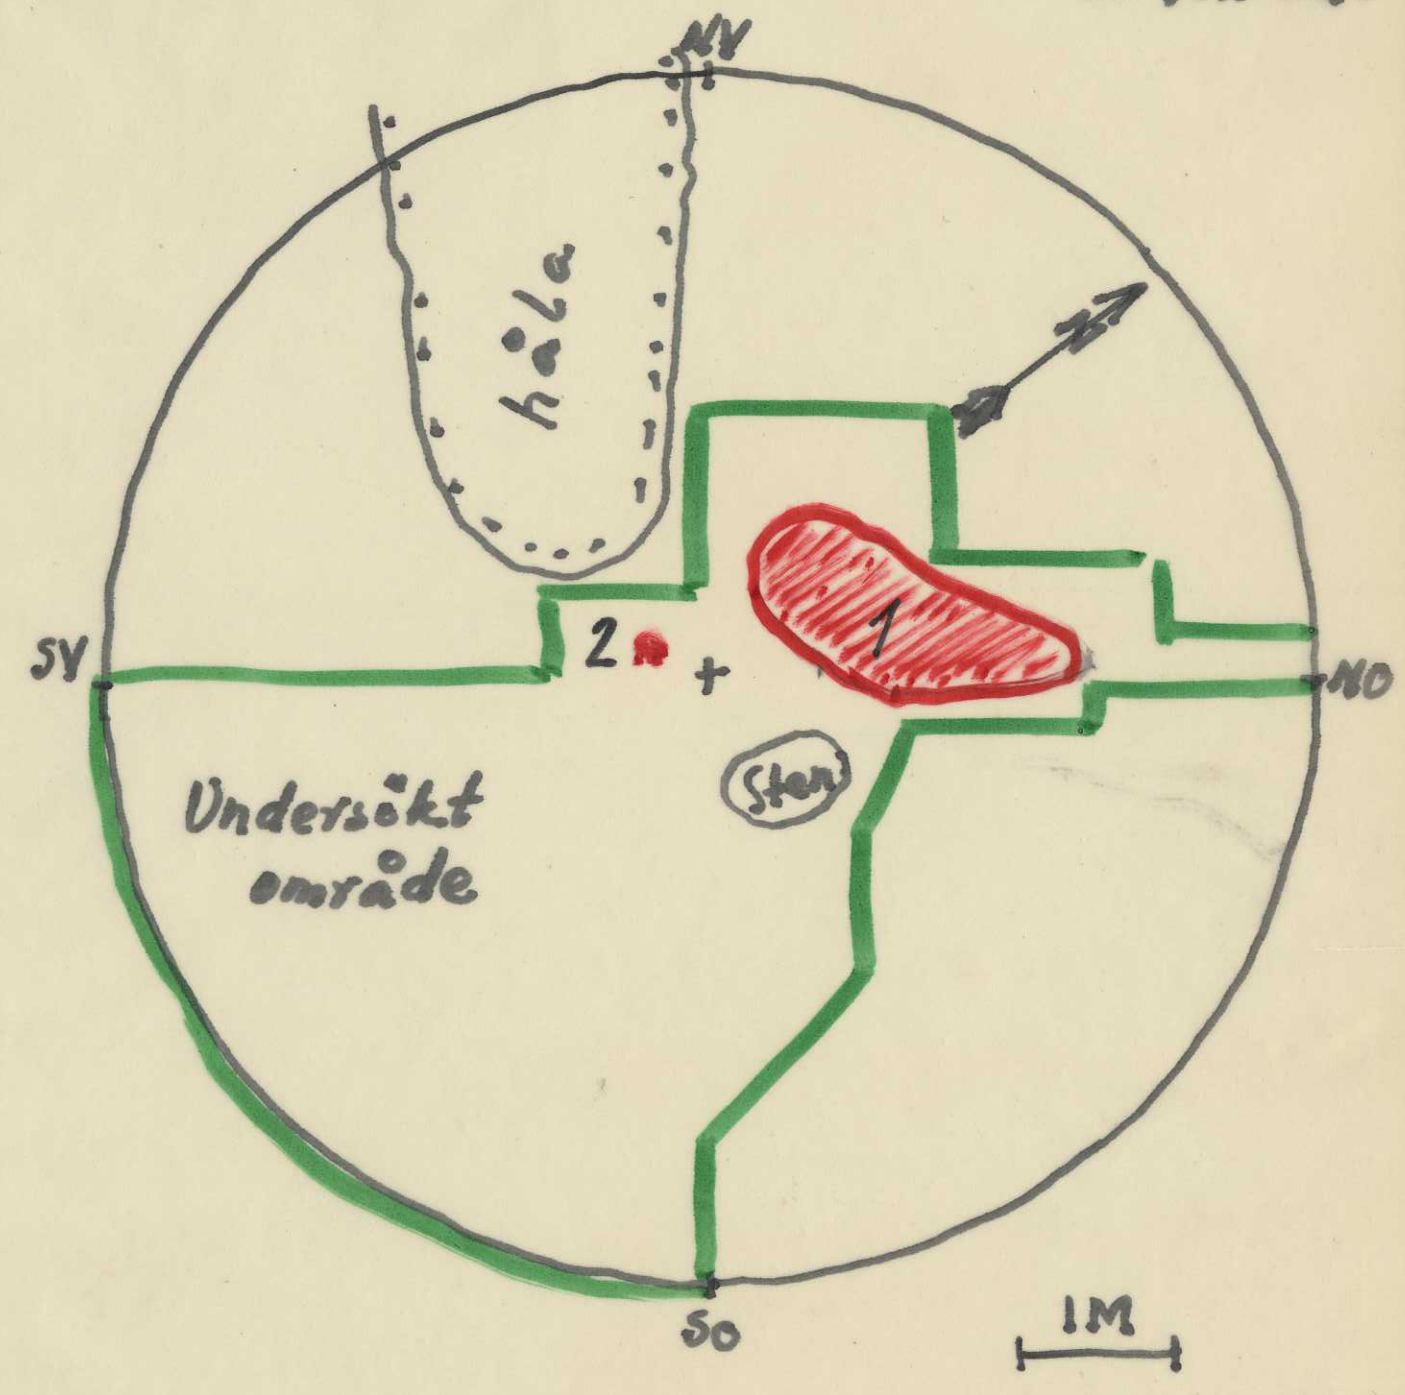


BRO SN
MELBY
NR 9.

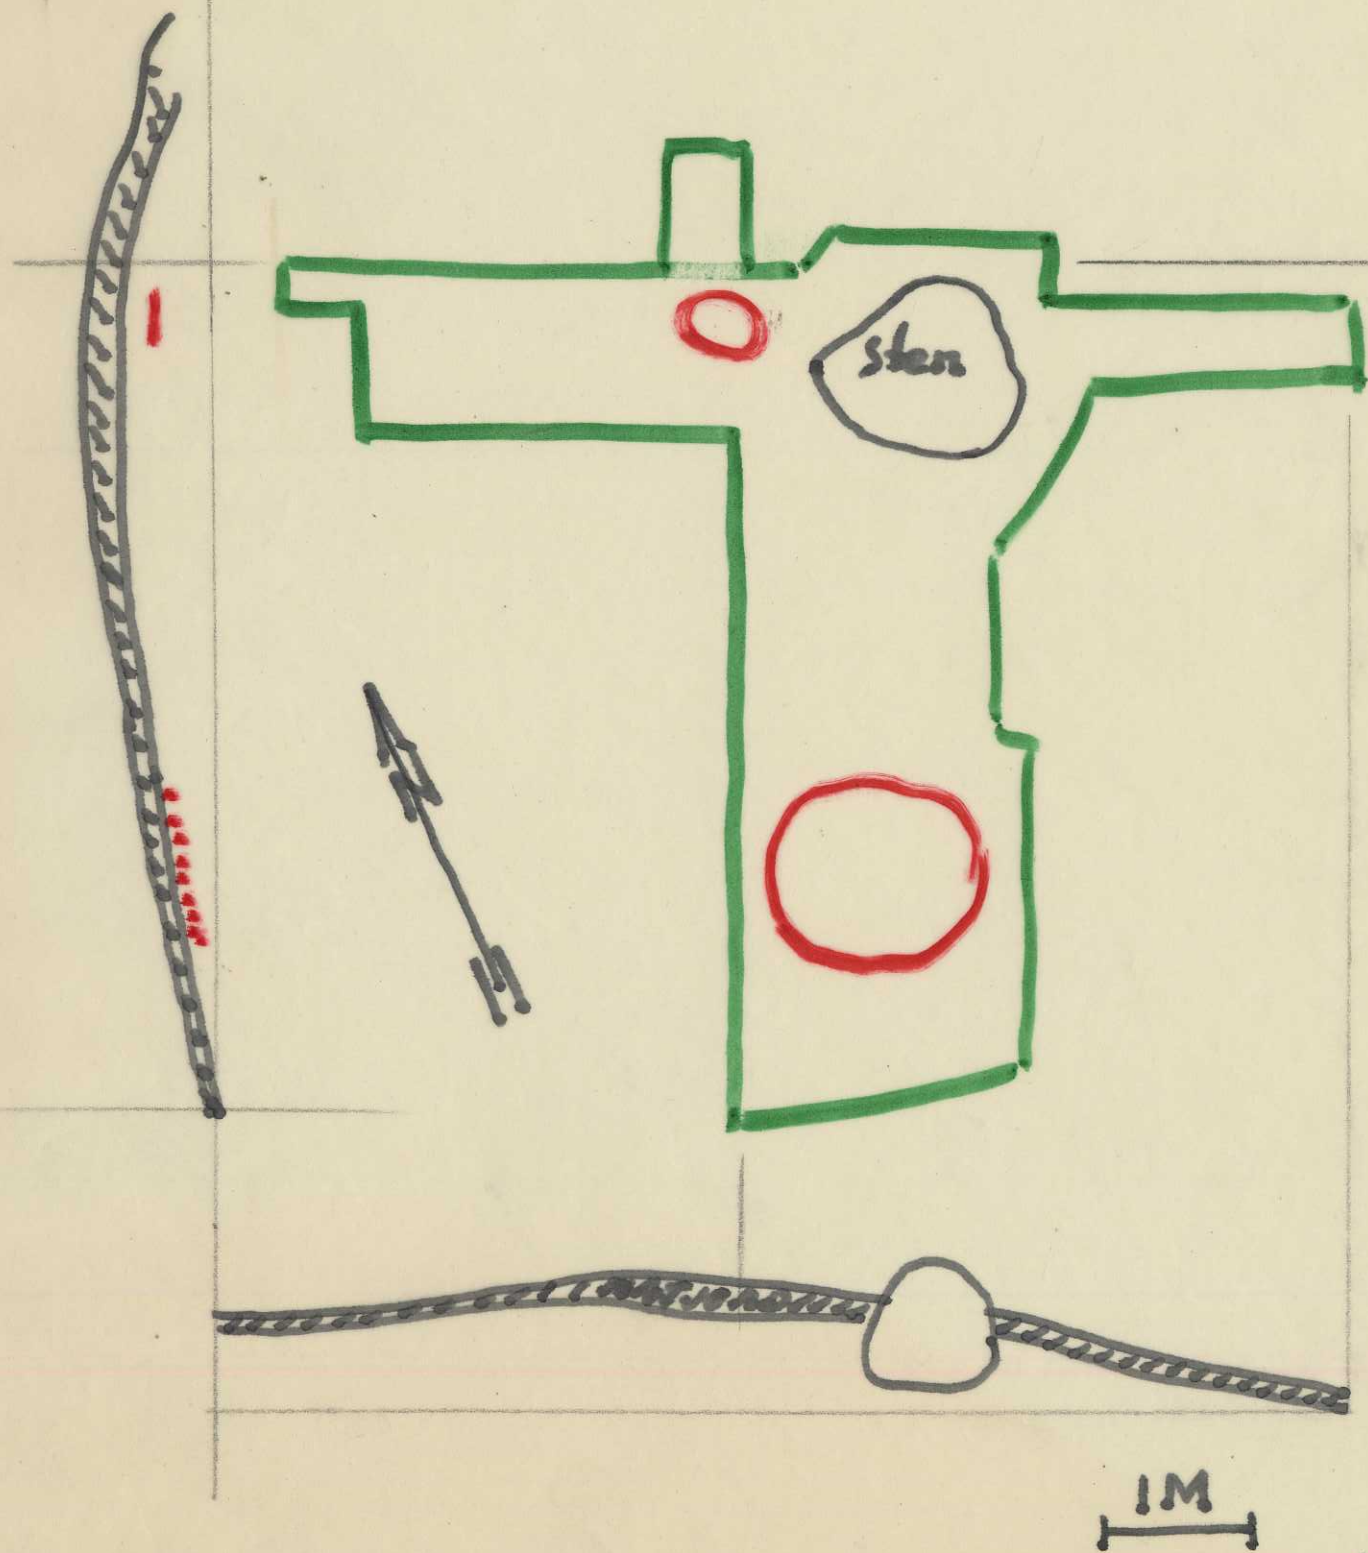

BRO SN
MELBY
NR 10.
JORDNÖG
KRIK STEN-
BLOCK.

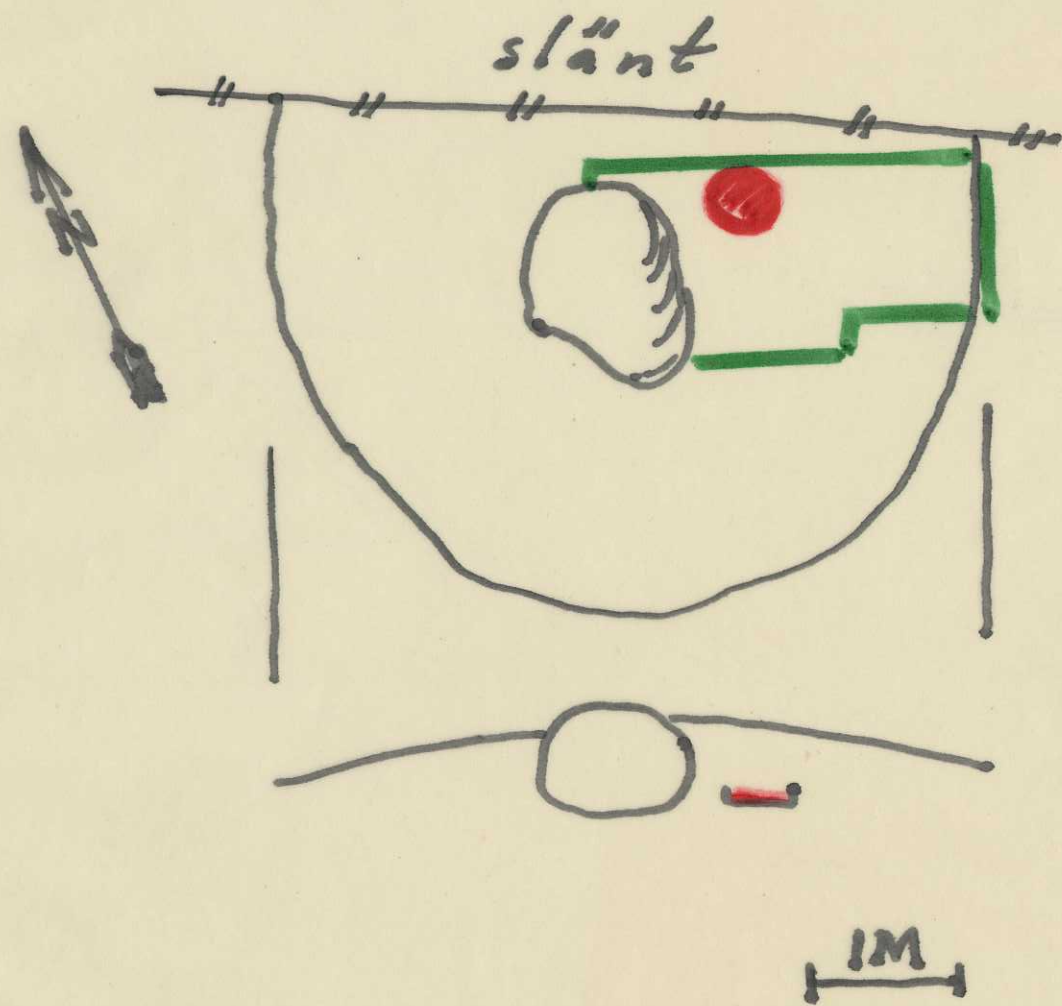


BRO SN
MELBY
NR 8. HÖG.

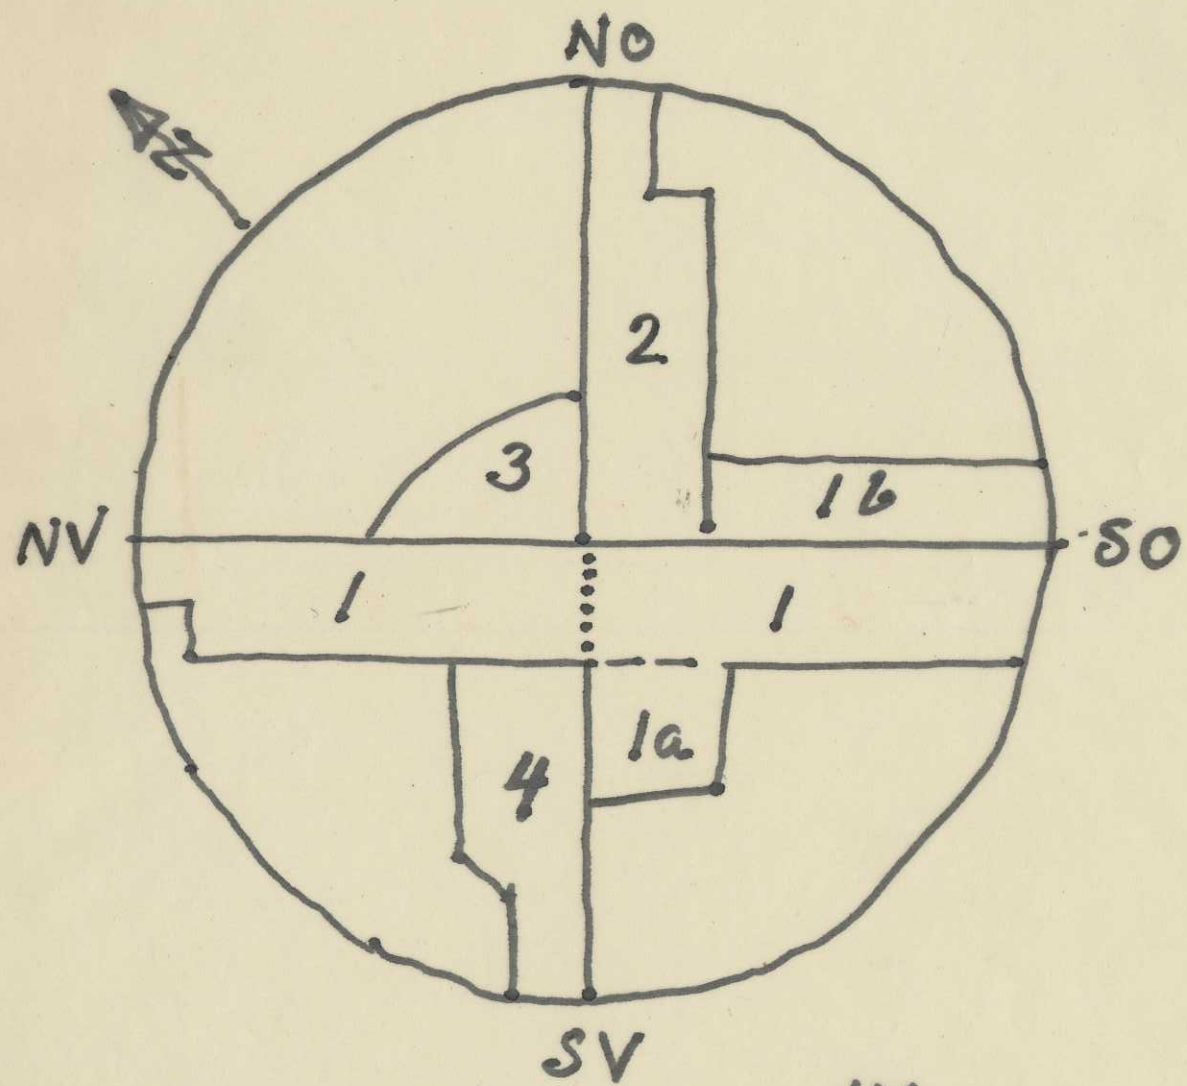


- 1 SO-schaktet (nr-so-schaktet)
- 2 NO-schaktet
- 3 Vinkeln mellan NV- och NO-schakten
- 4 SV-schaktet

BRO SN
MELBY
NR 8. HÖG.

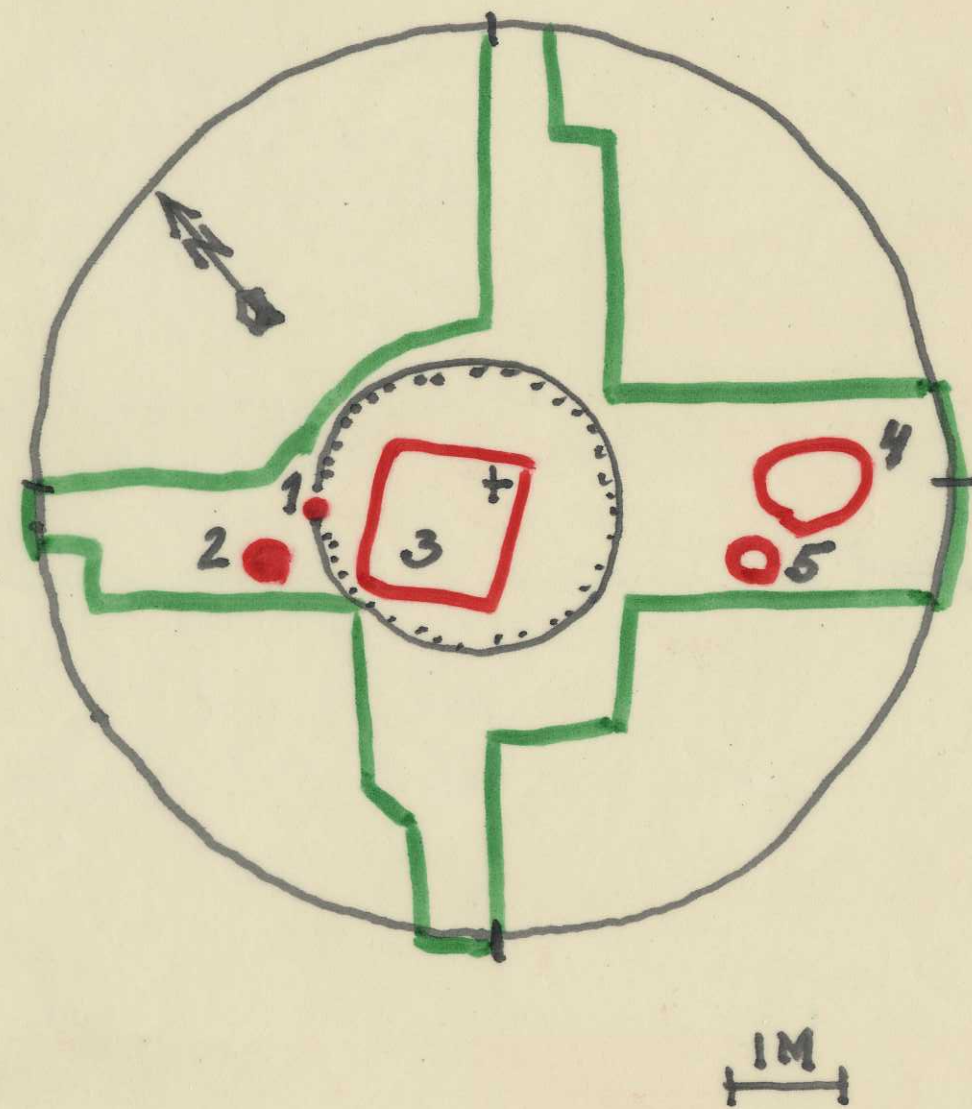

BROSN
MELBY
NR II
STENSÄTT-
NING

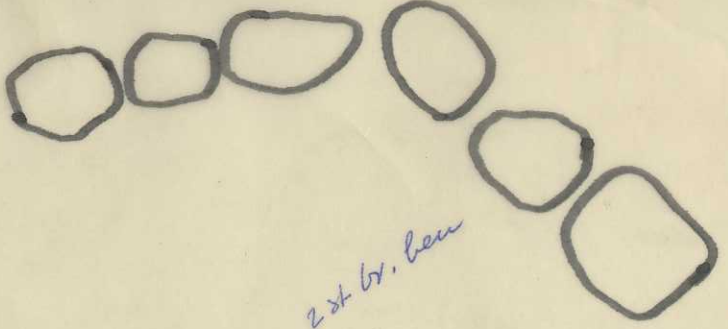

2 st br. beer


5 (krutskärvar)

2 (järn)

1 (bryne)

3 (järn)

4. (järn)

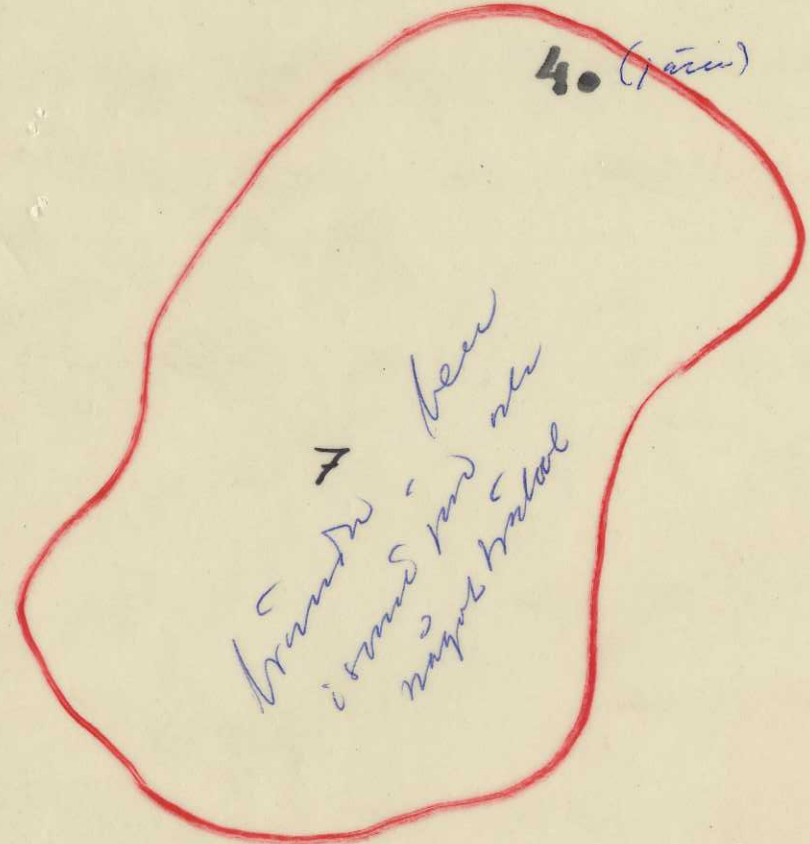


7
krutskärvar
isomått järn
något bratöl

6
br. beer

samt 2 krutskärvar
och 1 bit av kam



1M

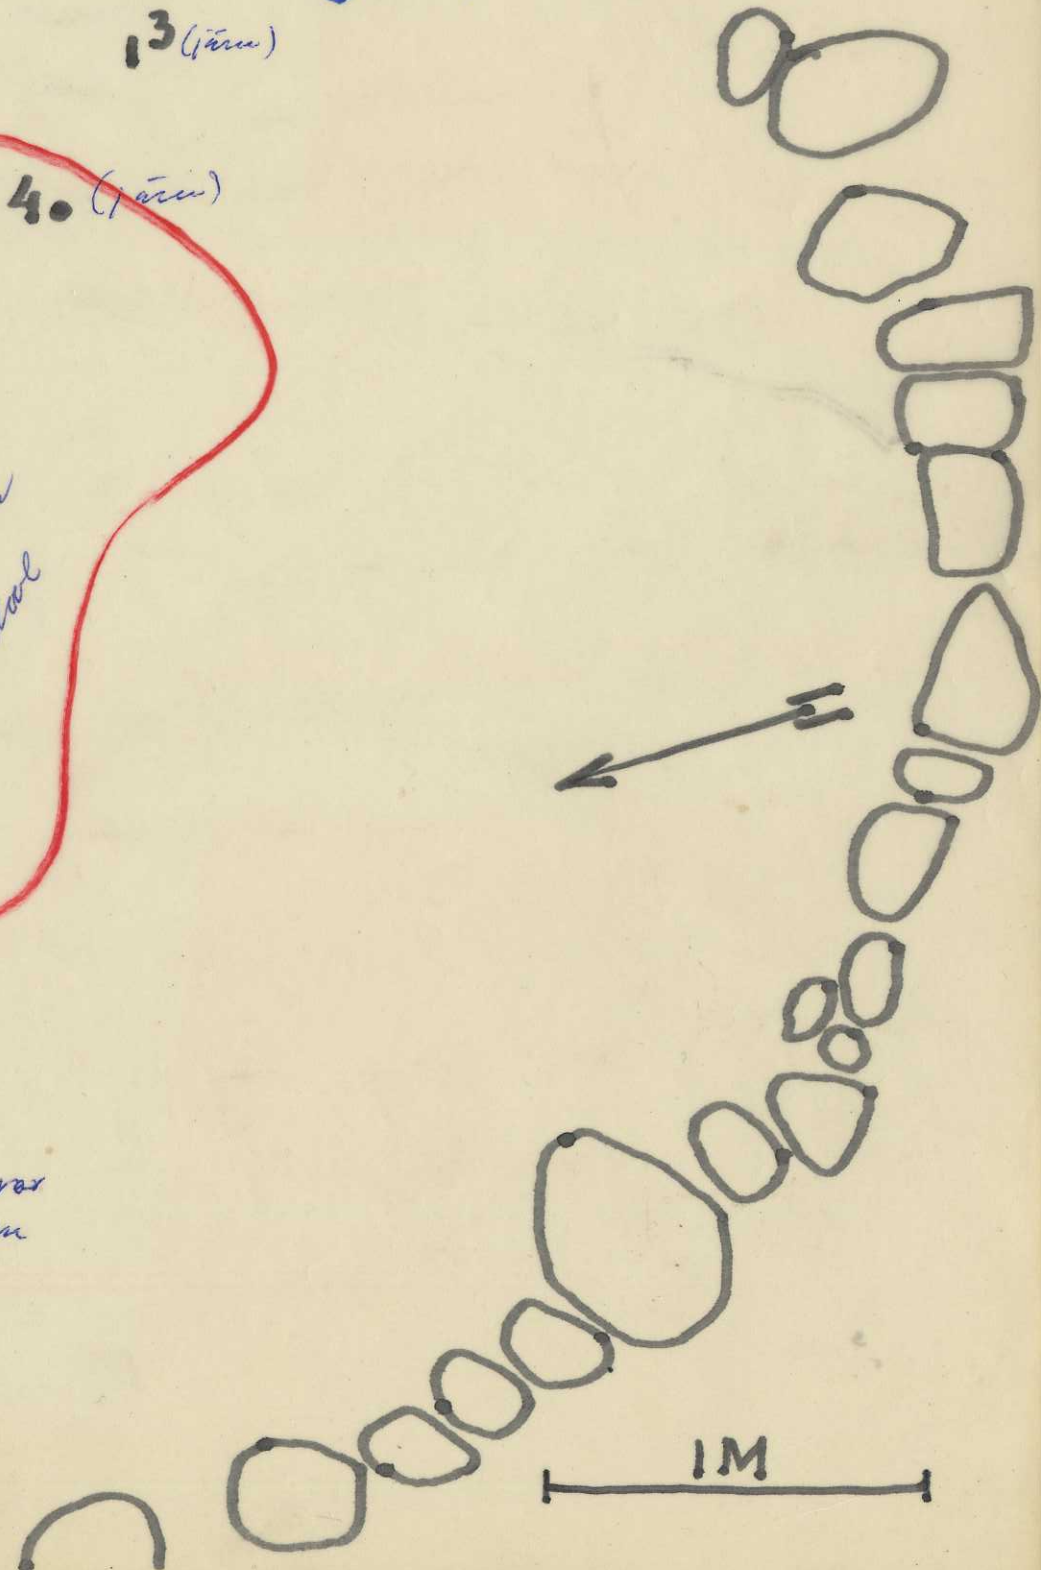

BOHUSLÄN

Stångenäs hd
Bro sn nr 108
(Gbg-inv 196)
Mellby

Gravfält jäå

Åke Fredsjö foto

9 ark foto från undersökningen av gravarna
7-11, 1954.



BOHUSLÄN
Stångenäs hd
Bro sn 108
(Gbg-inv 196)
Mellby
Gravfält jäå

Hög 7
fr V



Hög 7
SV kvadranten
avtäcktt



Hög 7
SV kvadranten
utgrävd

Foto Åke Fredsjö
1954



BOHUSLÄN
Stångenäs hd
Bro sn nr 108
(Gbg-inv 196)
Mellby
Gravfält jäå

Hög 7



Hög 7



Hög 7
Profil

Foto Åke Fredsjö
1954



BOHUSLÄN
Stångenäs hd
Bro sn nr 108
(Gbg-inv 196)
Mellby
Gravfält jäå

Hög 7



Hög 7
SV o SO profilen
m mittstenen
fr S



Hög 7
fr S

Foto Åke Fredsjö
1954



Hög 8 från V

BOHUSLÄN
Stångenäs hd
Bro sn nr 108
(Gbg-nr 196)
Mellby
Gravfält jäå



Hög 8

Foto Åke Fredsjö
1954

BOHUSLÄN
Stångenäs hd
Bro sn 108
(Gbg-inv196)
Mellby
Gravfält jäå



Hög 8
Gravarna (1)
in situ



BOHUSLÄN
Stångenäs hd
Bro sn nr 108
(Gbg-inv 196)
Mellby
Gravfält jäå

Hög 8



Hög 8
fr V



Hög 8
fr V

Foto Åke Fredsjö
1954



Hög 8 Grav 1o2 angivna. fr NV



Hög 8 NO-schaktet

Foto Åke Fredsjö 1954

BOHUSLÄN
Stångenäs hd
Bro sn nr 108
(Gbg-inv 196)
Mellby
Gravfält jäå



Hög 8 "Eldstad"



Nr 10 Sten- jordsamling kring stenblock. Fr SO

Foto Åke Fredsjö
1954



BOHUSLÄN
Stångenäs hd
Bro sn nr 108
(Gbg-inv 196)
Mellby
Gravfält jäå

Nr 9 Högliknande
sten-jordsamling
Fr V



Nr 9
Fr V



Nr 9

Foto Åke Fredsjö
1954



BOHUSLÄN
Stängenäs hd
Bro sn nr 108
(Gam-inv 196)
Mellby

Gravfält jää

Mellby



Nr 11, Stensättning
undersökt, men med
stenringen kvar-
liggande



Nr 11
Stensättning

Foto Åke Fredsjö
1954