

J.

Kville sockens fornminnen n:r 406.

Stenålders boplats.

Bohuslän.

Kville h:d.

Kville s:n.

Rörvik by.

Inv. nr 50998-50994.

32/
34

165/34

72/35, 77/35

93/36, ¹⁴⁴117/38

126/38, 98/39

Göteborgs stadsmuseum
Arkeologisk arkivrapport
Nr 1934:4

1934.

(*Tinnberg*).

Rörvik, Kville s:n.

12/3-23/3, -34.

Den 4/3 anmälde herr Knut Tinnberg till Gbg. M. Ark. avd. att han fått höra talas om ett stensåldersfynd i ett grustag på Rörviks grds ägor, Kville s:n. Vid besök på stället konstaterade han, att det rörde sig om en stenålders boplats med kökkenmödding.

Ägaren till marken, Carl Christiansson, var själv mycket intresserad av saken och stoppade genast grustagningen. De fynd som framkommit under arbetet hade han även tillvaratagit.

Den 12/3 började herr Tinnberg att rensa upp grustagets kant och genomgå rasmassorna. Boplatsen, som var belägen i kanten av grustaget, hade ett ganska typiskt läge i en brant backslutning mot SV. Strax under humuslagret vidtog kulturskiktet, vars tjocklek uppgick till omkr. 40 cm, där det var som mäktigast. I kulturlagret låg skallagret inbäddat. Till största delen bestod detta av ostronskal, blåmussla och littorinaskal. Bland skalerna lågo stora mängder benfragment. Utanför själva kökkenmöddingen hittades däremot inga ben.

Profil 1 ger en föreställning om kulturlagrets utsträckning. (Det bör dock anmärkas, att den ger en ngt schematisk bild av skallagrets utsträckning. Antagligen är kökkenmöddingen och det mer eller mindre med skal uppblandade kulturlagret betecknat på samma sätt. Detta skulle förklara varför skallagret sträcker sig så långt nedåt slutningen i jämförelse med nästföljande profil, profil a)

I kulturlagret hittades föremål av flinta och sten samt keramik. Benföremålen lågo, som ovan nämnts i skallagret eller i mindre skalanhopningar utanför själva kökkenmöddingen (se nedan).

På planskissen över det utgrävda området äro två "härदार" utmärkta. Någon egentlig härd med skörbrända stenar synes det dock ej ha varit frågan om. På ett foto framträder emellertid den undre härden eller gropen. Denna synes ligga anmärkningsvärt djupt och gå ned under själva kulturlagret. Möjligen är det här endast frågan om avfallsgropar, där den rikliga förekomsten av organiska ämnen gjort att jorden blivit kraftigt mörkfärgad. Enl. sonen på stället, Knut Christiansson, skulle den övre gropen bestå av fet, mörk jord, uppblandad med vittrade skal. Här hittades även en hacka av älghorn och alldeles intill gropen en del keramik (se fyndförteckningen).

Sedan kanterna rensats och rasmassorna genomgått undersöktes 9 m² av boplatslagret. Skallagret minskade härunder i utsträckning (jfr. profilerna 1 och a). Vid undersökningens avslutande hade det en bredd av omkr. 2 m.

Den lägsta punkten på det utgrävda området låg enligt tubavvägning 19,05 m. över havet, högsta punkten 21,15 m. Själva skallagret låg ungefär på 20-m. kurvan.

Nedan följer fyndförteckning ordnad efter fyndlokalerna.

Den 23/3, -34 avslutade herr Tinnberg undersökningen.

Sjöberg i juni - 34
Stucker Jansson.

Fyndförteckning. 1

Fynd tillvaratagna före utgrävningen och från upprensningen av kanter och rasmassor.

spån omkr. 340, ryggsån 16, spån med tillknackning 2 st.
skrapor: spånskrapor 8, ~~skivskrapa 1~~, hög skrapa 1
borr 2, spånborr 1.

Foto

pilspetsar: spånpilspetsar 34, tresidiga 3, ^{Ämnen till bekantliga} pilspetsar 3 st.
kärnor ^{10 spårkärnor} (1 skörbränd), knutor ettr 10-tal.

dolkblad av flinta: 17,1 cm l, 4,3 cm v. basen, 1,1 cm tjockt, funnet vid grustagning före undersökningen.

Yxor:

tjockn. yxa av sten (grönsten), slipad egg, 12,5 cm l.

Foto.

" " " " " (kvartsit), skadat eggparti, 15 cm l.

" " " " " (grönsten slipad, 7,7 cm l.

fragment av tjn. yxa av sten

d:o av mejsel av flinta

skärva av flinta, fragment av yxa?, slipad

knackstenar 2 (2 av flinta)

fragment av slipstenar 3.

Foto.

Skiffer:

pilspetsar 5 (3 fragment)

ämnen till pilspetsar (?) 4v

Foto.

Pilskaftsglättare av pimpsten 2

pimpstensbollar 20.

Keramik:

omkr. 200 ocornerade skärvor (ofta endast cm-stora), löst gods med inblandade kvartskorn, nu mycket upplöst. Bland skärvorna märkas 3 bitar från flata kärlbottnar, däruv en skärva från ett

Foto.

"spettsbottnat"kärl med en c:a 3 cm stor ståplatta.

ornerade skärvor: 18, däruv 13 med vanl. punkter ^{och} och pinnintryck; 1 skärva har dubbelt vinkelband omedelbart under mynningen; 5 skärvor har ytterst fin snärörnering (funna vid den övre "härden").

Foto.

Ben:

hacka av älghorn, avbruten vid skafthålet, funnen i den övre "härden" i mörk skalblandad jord.

hänge, genomborrade tand (hund).

pryl av ben, 7,1 cm l, 0,5 cm vid basen.

fiskrok, nedre delen med hulling.

benskiva, avskuren i bägge ändarna 9,7x2,3x0,5 cm
bearbetade benskivor el. fragment av benföremål 2
benskiva. 1

Foto.

Obearbetade ben: 4 större tänder () , en större sam-
ling ben av däggdjur, fågel och fisk.

Foto.

Fynd från det utgrävda området ordnade efter de olika
rutorna (se planskiss).

b. borr 1, kärna 1, knutor 2, ~~fragment av knacksten 1.~~
tjockn. yxa av sten, skadat eggparti, 12,5 cm l. *Fot.*

Foto

fragment av sten 2, ~~med slipyta?~~
Keramik: ~~15-tal~~ ⁹ oornerade skärvor (1 kantbit)
~~skärvor 218~~ *flintavfall 218*

c. spån 9, ryggsån 1.
spånpilspetsar 3

Foto

knacksten av flinta 1
tjockn. yxa av sten (grönsten), slipad vid eggen, 11 cm l.
keramik: oornerade skärvor omkr. 50 (i kantbit)
~~skärvor av flinta 210.~~ *flintavfall 210*

d. spån ett 10-tal (i skörbränt), spånkraper 2, *spån med källknack*
spånpilspetsar 1, *1 skärva av slipat redskap.* *Kanter 1 st.*
knutor 2

keramik: oornerade skärvor 10
flintavfall 98

e. spån 5, kärna 1, knuta 1, knacksten, fragment 1
keramik: oornerade skärvor 10

Foto

pimpsten, obearbetad 1 *pilspets (fragment) av skiffer.*
flintavfall 136

f. spån 6, spånborr 1, kärna 1, skärva m. bearbetning 1 *ryggsån?*
fragment av slipat redskap, yxa (?) 1
keramik, oornerade skärvor 7

flintavfall 193
g. spån 15, spånkrapor 2, knutor 3, knacksten 1 (1 fragment)
fragment av grönsten med slipytor ? *1 spånborr, 2 ryggsån*
flintavfall 298

Foto.

h. spån 7, spånkrapor 1, *ryggsån 1, spån med källknackning*
borr 3, spånborr 4, *spetsar 2,*
spånpilspetsar 1
knutor 3, kärna 1.
fragment av slipad flintyxa

keramik: oornerade skärvor 30-tal, ornerade 1 med ~~gropintryck~~
tettgropintryck

flintavfall 291

i. spån 5, spånkrapor 2, ryggsån 1, spets 1, spån m. t.

spånpilspetsar 22

knutor 2, kärnor 1

fragment av slipad flintyxa 1

skiffer: ämne till pilspets 1

Foto

keramik: oornerade skärvor ca 15, ornerade 1: med dubbelt
vinkelband omedelbart under mynningen.

flintavfall 340

i. spån 10, spånpilspetsar 2, skivskrapa 1, spån med tillhäftning

kärnor 1, knutor 1, 1 skärva av ett ämne till pilspets 20 skiffer.

Foto

fragment av yxa av sten, fragmentorisk 12 cm l.

flintavfall 173

~~k. keramik: oornerade skärvor 10 tal.~~

32/34

Göteborgs Museum
Arkeologiska avdelningen

77/165/34

77/35

93/36

Kville sockens fornminnen n:r 406.

Stenåldersboplats.

Inv. n:r 50398-50994.

Bohuslän.


Kville h:d.

Kville s:n.

Rörvik.

Kville s:n.

Rörvik.

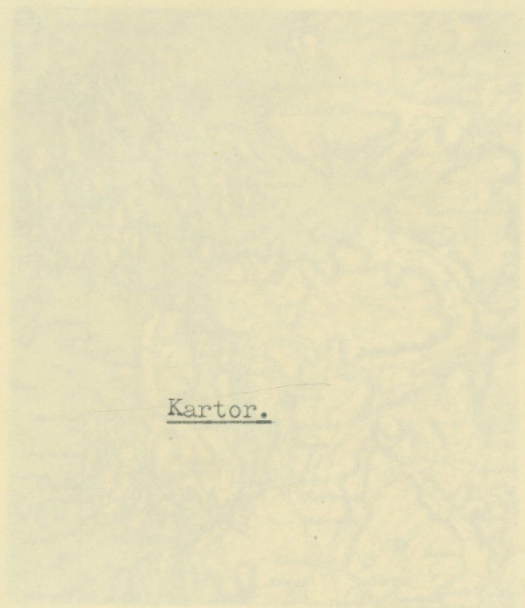

Kartor.

Stenåldersboplats vid
Rörvik, Kville s:n.

32/34

7p 165/34.

72/35, 77/35

93/36

Kville sockens formlinnen n:r 406.

Stenåldersboplats.

Bohuslän.

Kville h:d.

Kville s:n.

Rörvik.




*Stenåldersboplats vid
Rörvik, Kville s:n.*


Korv

Hamborg

N. GUHPERTS PAPPERFABRIK
GÖTEBORG

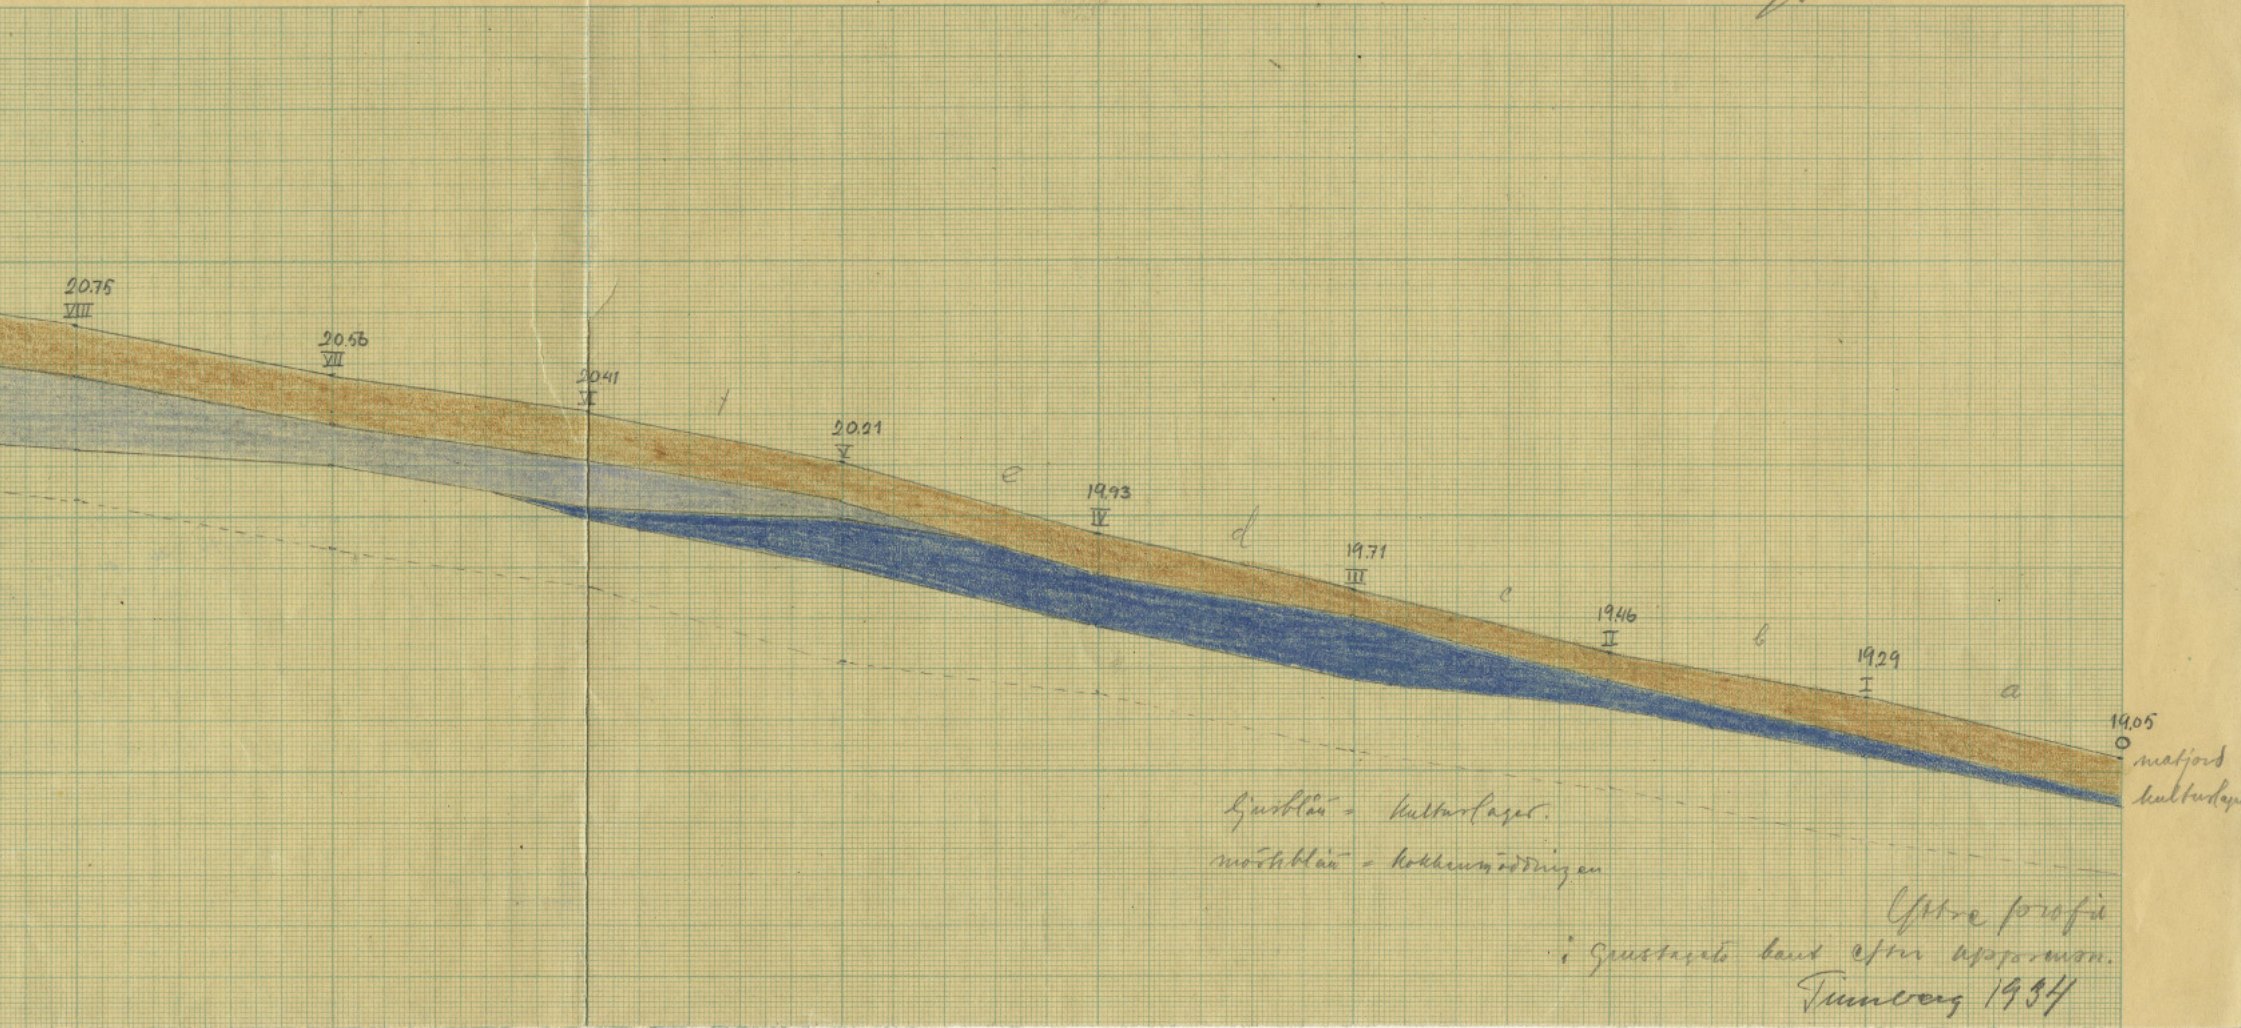

Kovra Hamburgsund

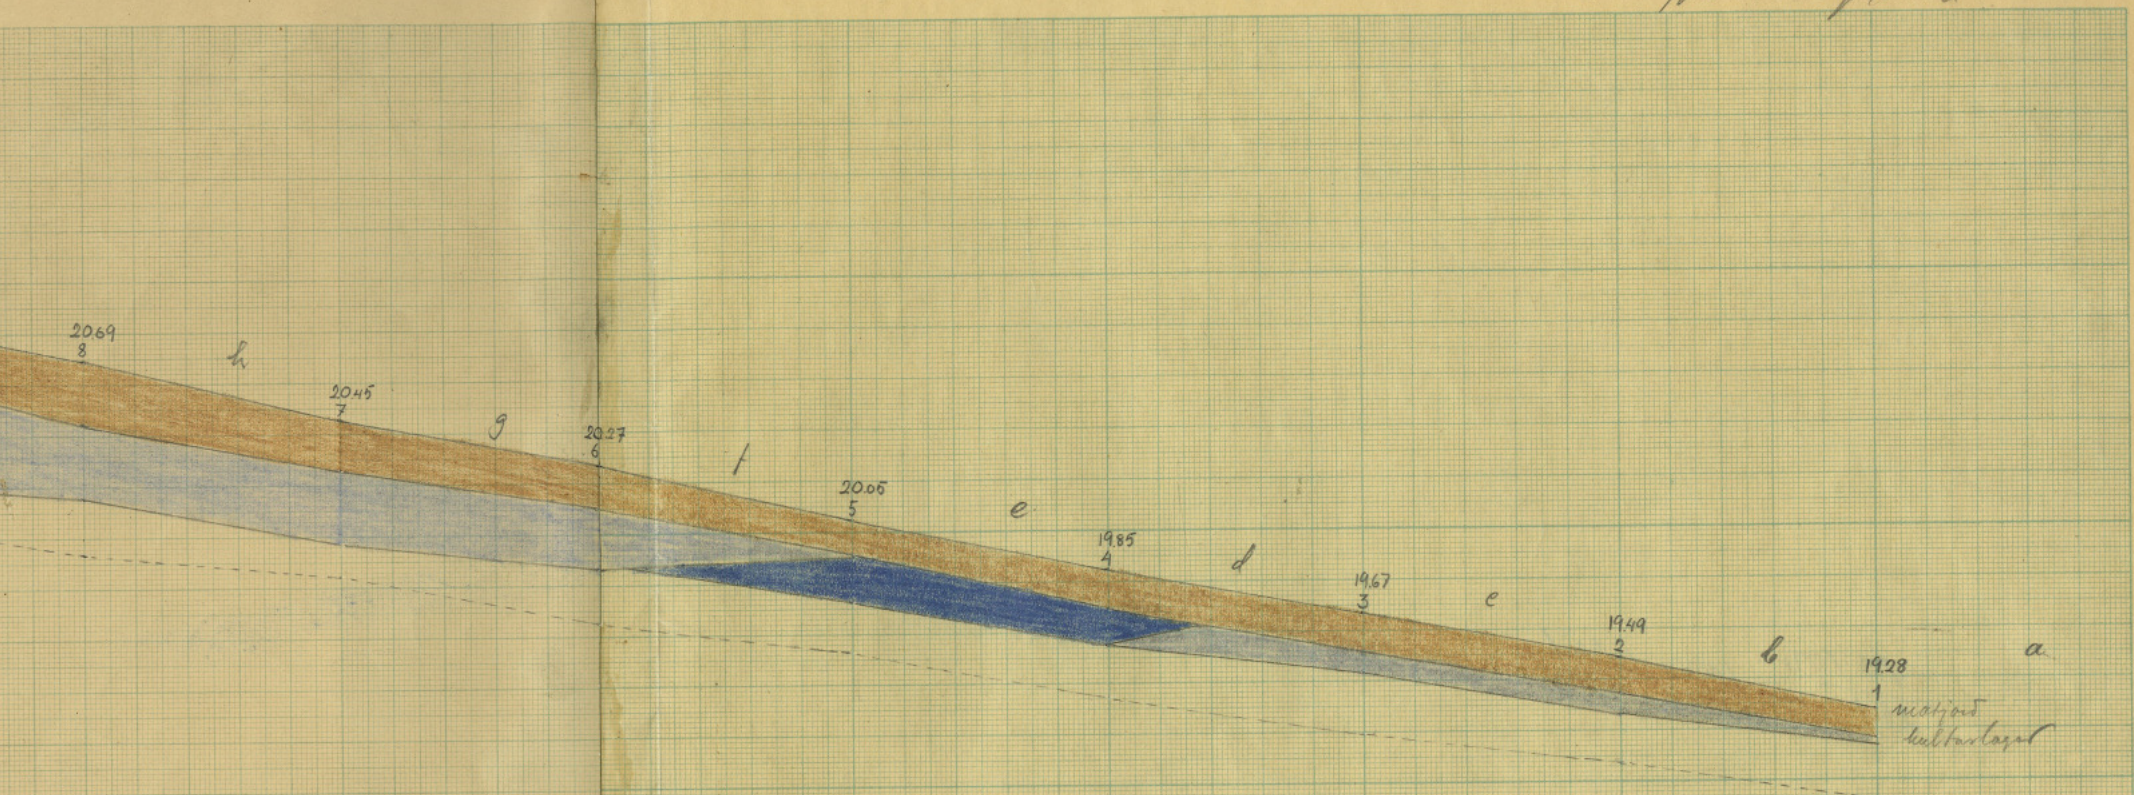


lysbilau - kulturlager
mörkblau - ekskummodring

Profil nr 2. Trimberg 1934
= Profil a etc.

165/34


SUMPERTS PAPPERSHANDEL
GÖTEBORG

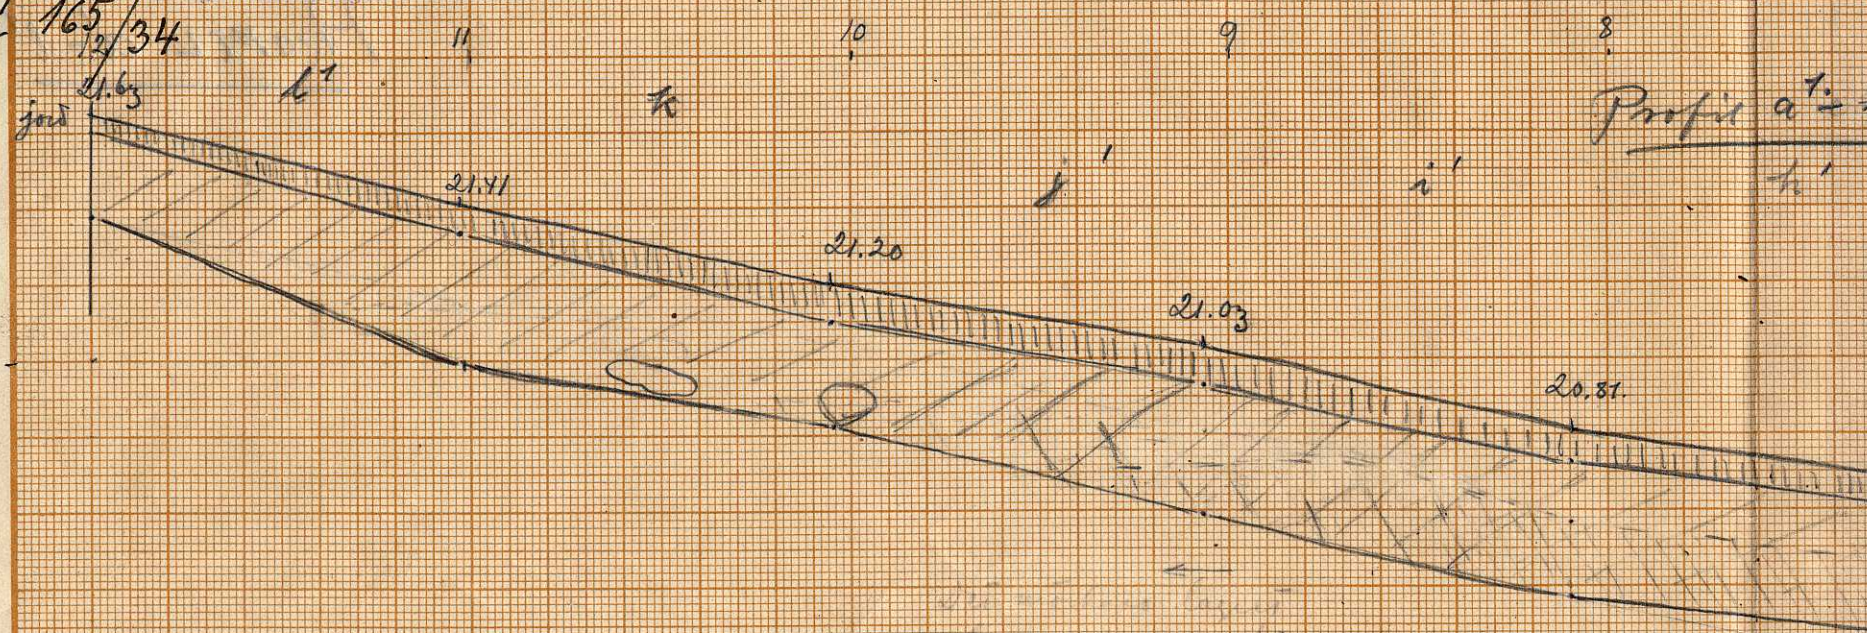

Profil a-b

20.

0 10 20 30 40 50 60 70 80 90 100

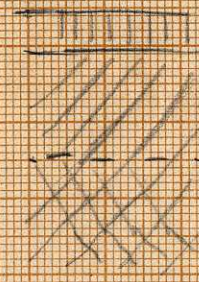

matjord.
 mörkt grus
 upplandst mat
 singel
 mörkt, sparskulptur-
 lager, karp. v. m.
 höllslumpat, Denna
 lager i östgöts åskåpa, lag till kändt mörkt mat jord.
 Lager vid profilen
 rent grus.




källanmörting

a¹-l¹ (brü)

a¹-l¹

Profil a¹-l¹

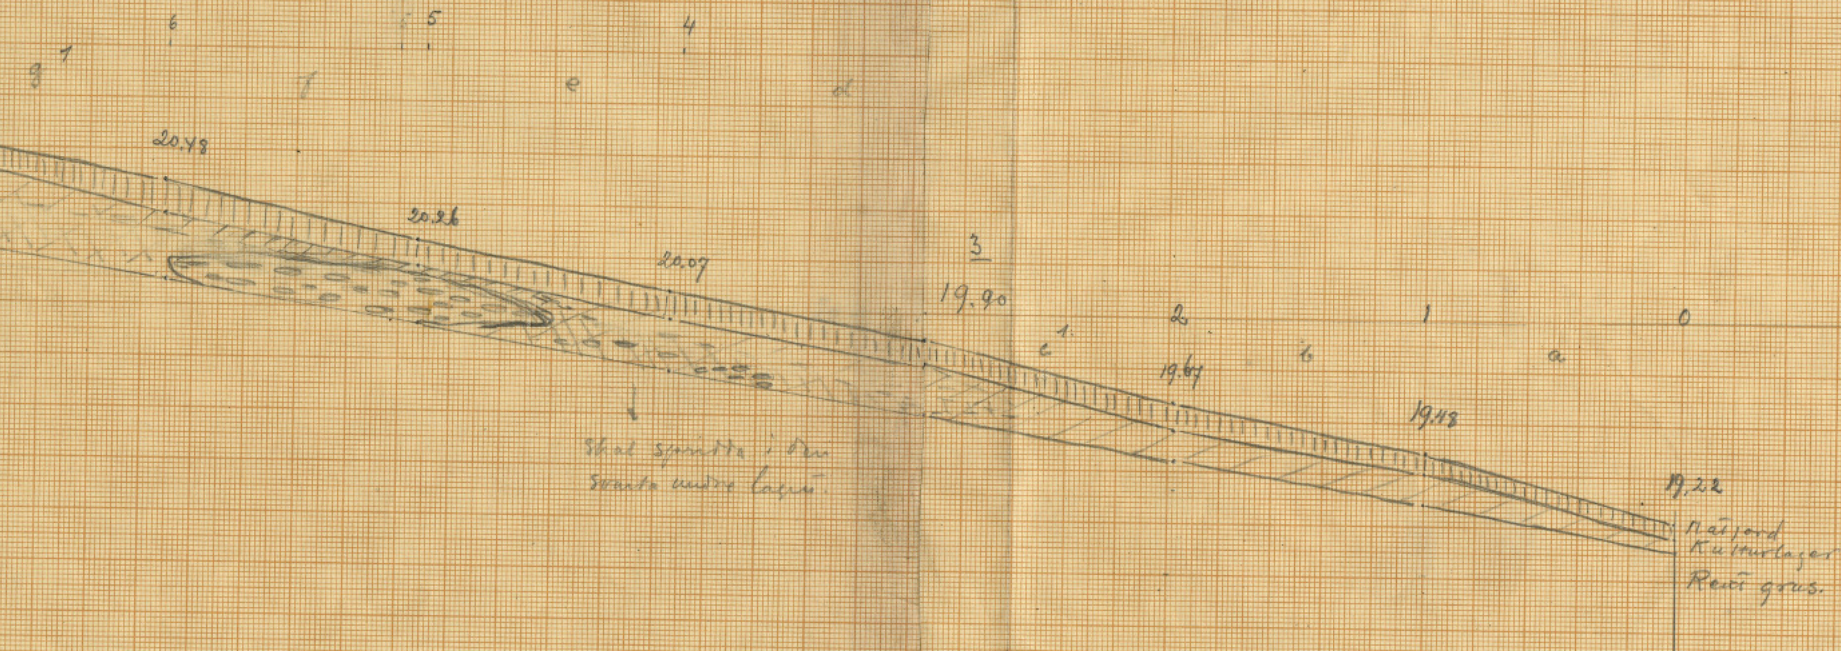

Schal sprintha i den svarta mura lagren.

Närford Kulturlager
Revi grus.

Skala 1/20

32/34

165/34

7/2

12.
21.65

12

11

10

10

9

9


8

8

6

Profil a²-l²

GUMPERTS PAPPERSHANDL.
GÖTEBORG

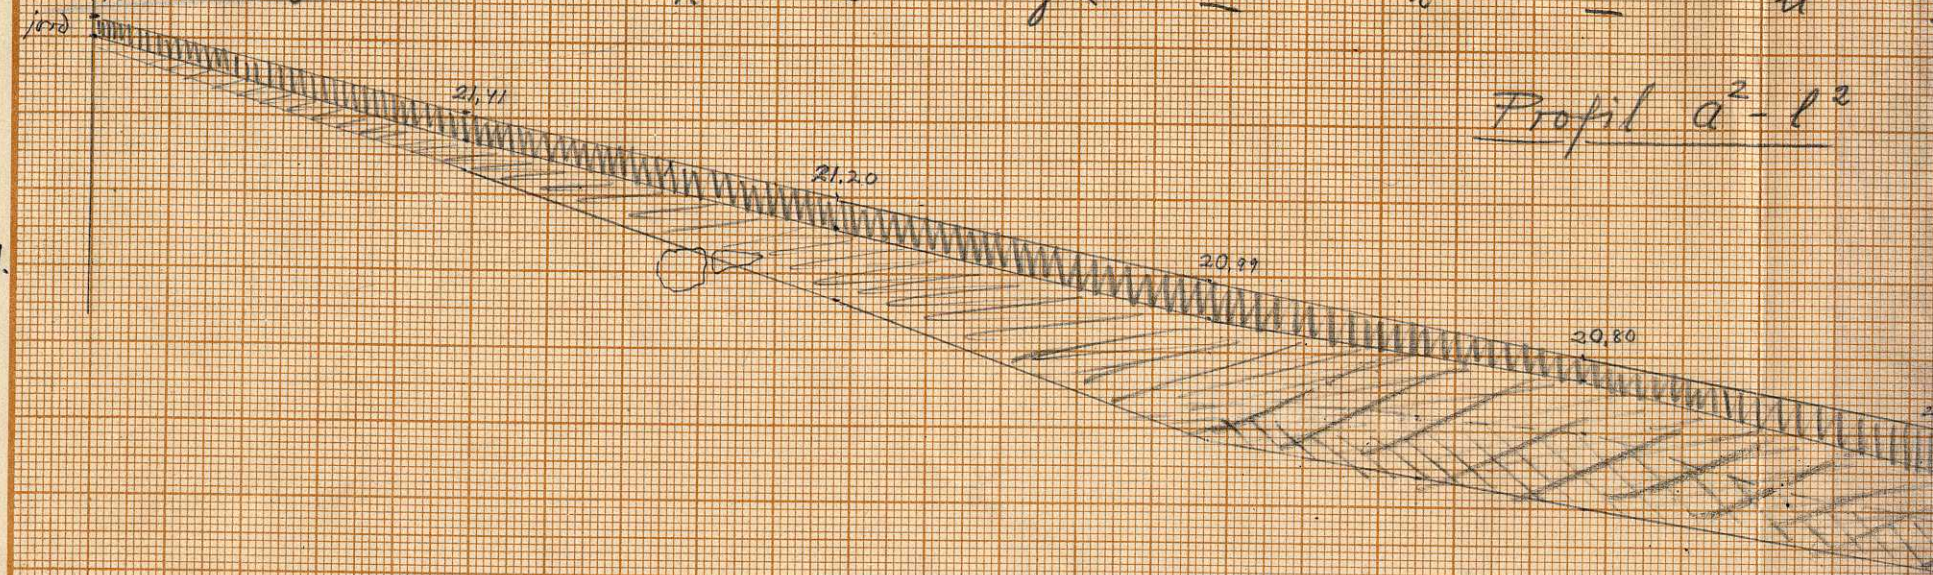

0 10 20 30 40 50 60 70 80 90 100 /m.

|||||

matjord
mörkare grus
uppblandad med
singel

////

mörkt, vitt kalkar.
Lag i här är in
blandat med kol
Dessa lag är
änn inte

////


Reut under profilen: reut grus.

N 16

$a^2 - l^2$ (norm)

Profil $a^2 - l^2$ (norm)

2 6 f 2 5 e 4 d

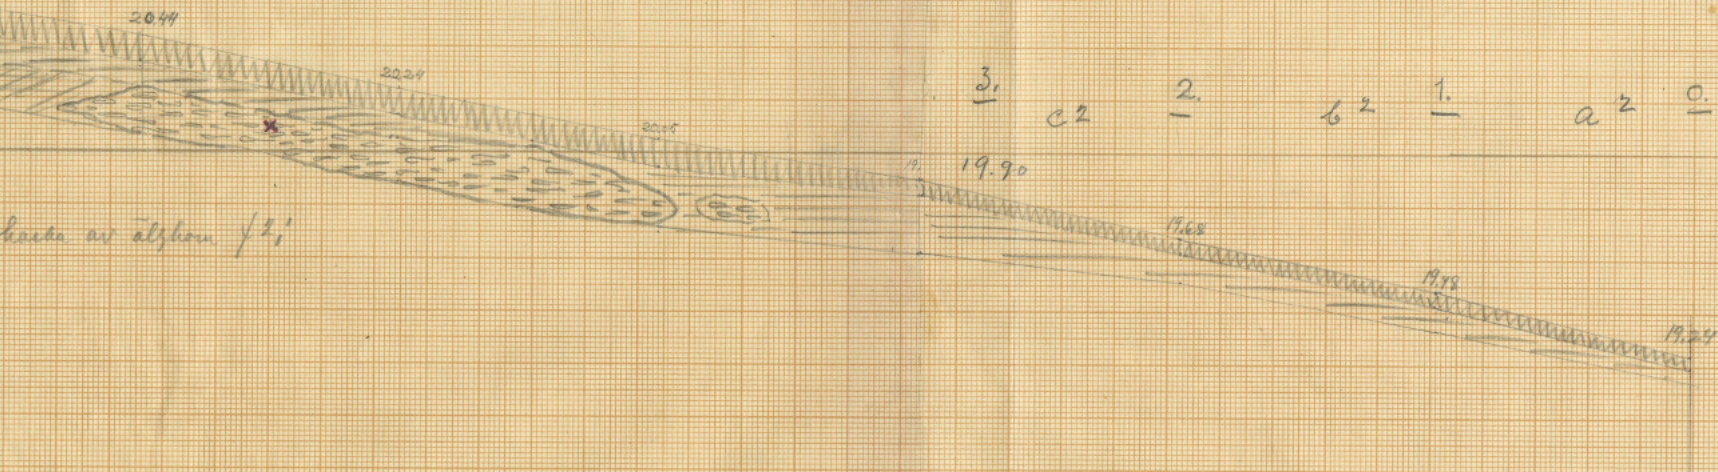

harta av älghom f 2,1

3 c 2 2 b 2 1 a 2 0


Tvärsnittet
Västra profilen

I. (forts)

Tvärsnittet
Västra profilen

2.


Norr.

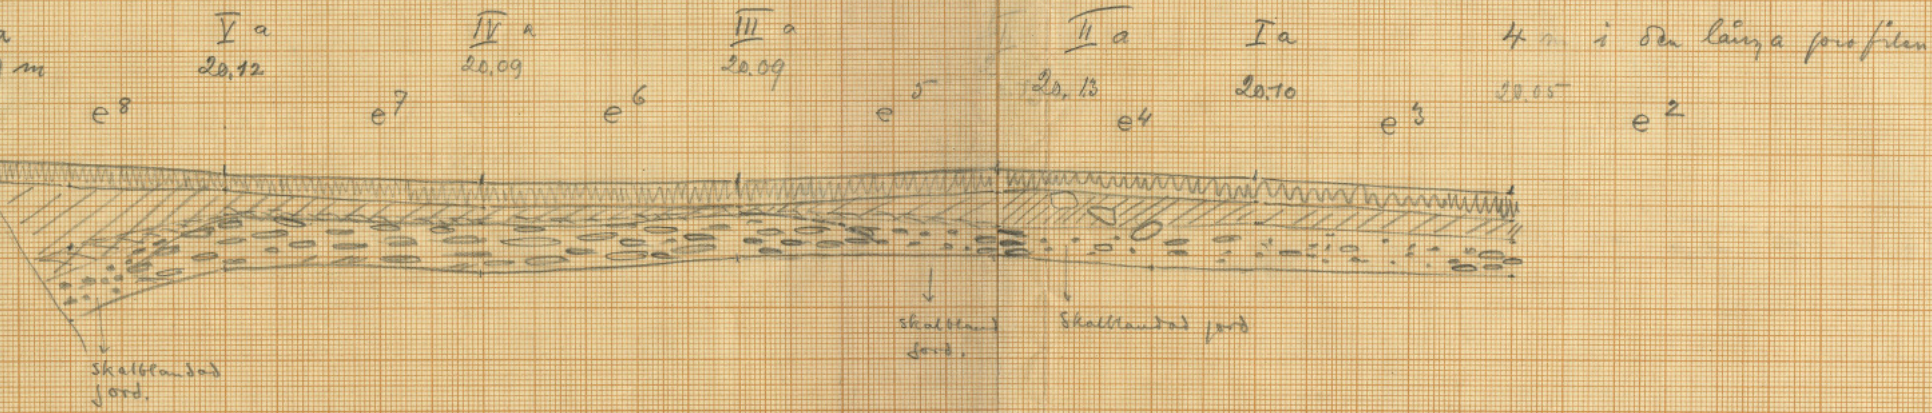

32/34 Göteborgs Museum
Arkeologiska avdelningen
Up 165/34

TVÄRSCHAKTET
ÖSTRA PROFILEN
juni-34
skala 1/20.

I 6 e4 II 6 e5 III 6 e6 IV 6 e7 V 6 e8 VI 6
20,26 20,27 20,28 20,29 20,30 20,33

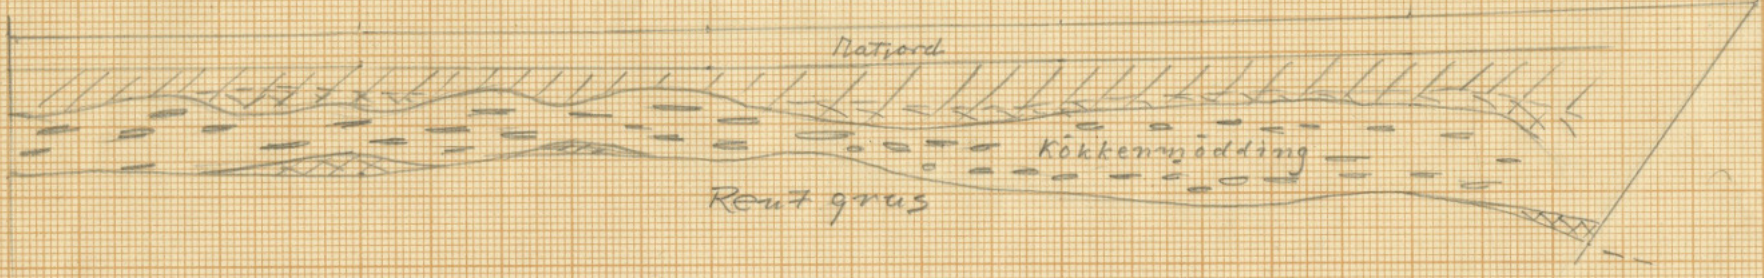

32/34

Göteborgs Museum

Arkeologiska avdelningen


Jfr 165/34


N. J. GUNNARSSON PAPPERSHANDEL
GÖTEBORG

V. Tvärprofilen


skala 1/20.

juni-34.

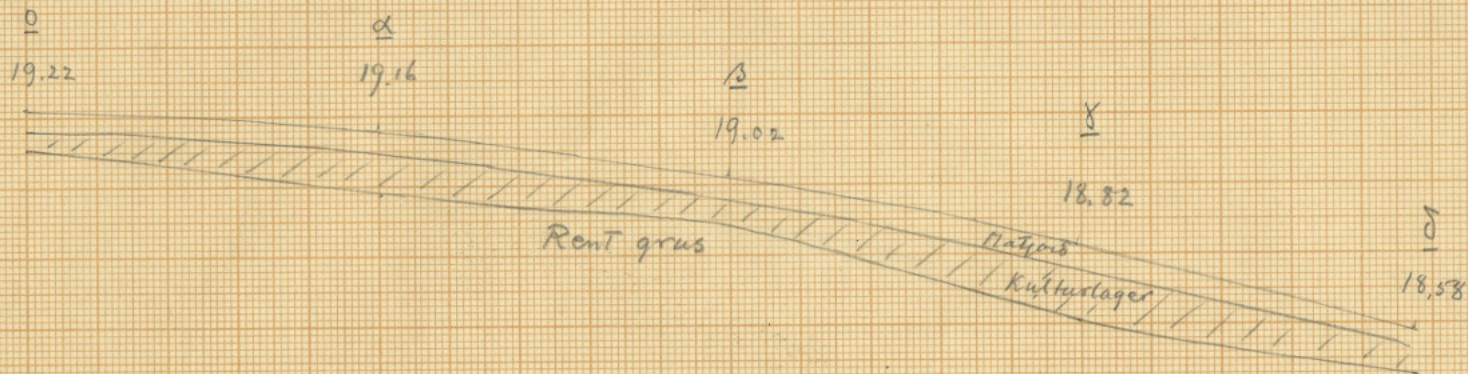

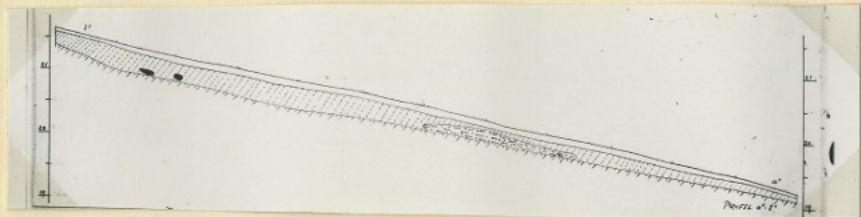

profil a' etc.

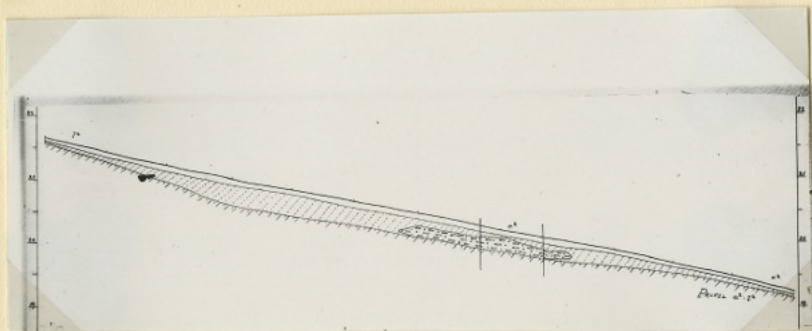


profil a2 etc

Profiler genom boplyssom-
rådet med skalloget.

Rönne. Kvilla 5:11
P. Jansson. Maj-juni-34


Stenålders byggnad
Rörvik, Kville s:n
Profil genom kulturlagret
(längdgenomskärning g^2-k^2)
längdskala $1/20$; höjdskala $1/10$.
juni - 34.
Sjanson.

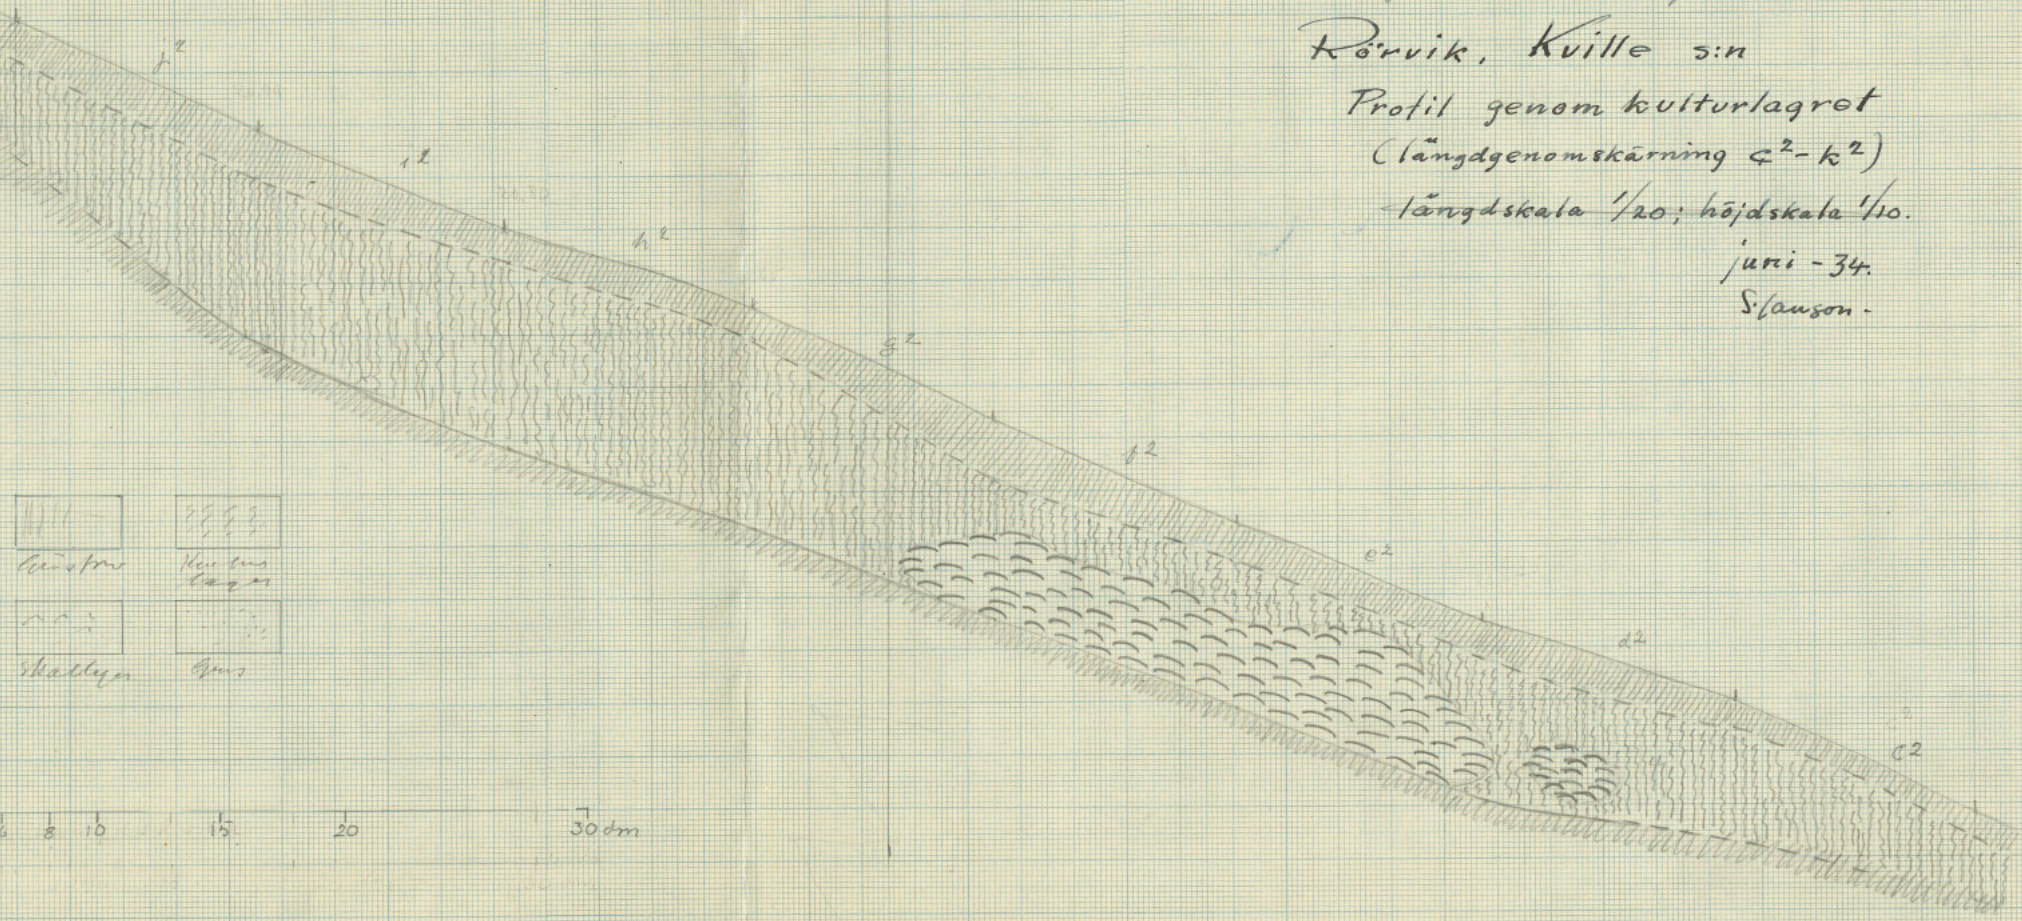

Grönsand	Kulturlag
Skallsten	Spis

0 5 10 15 20 30 dm

7/2 165/34

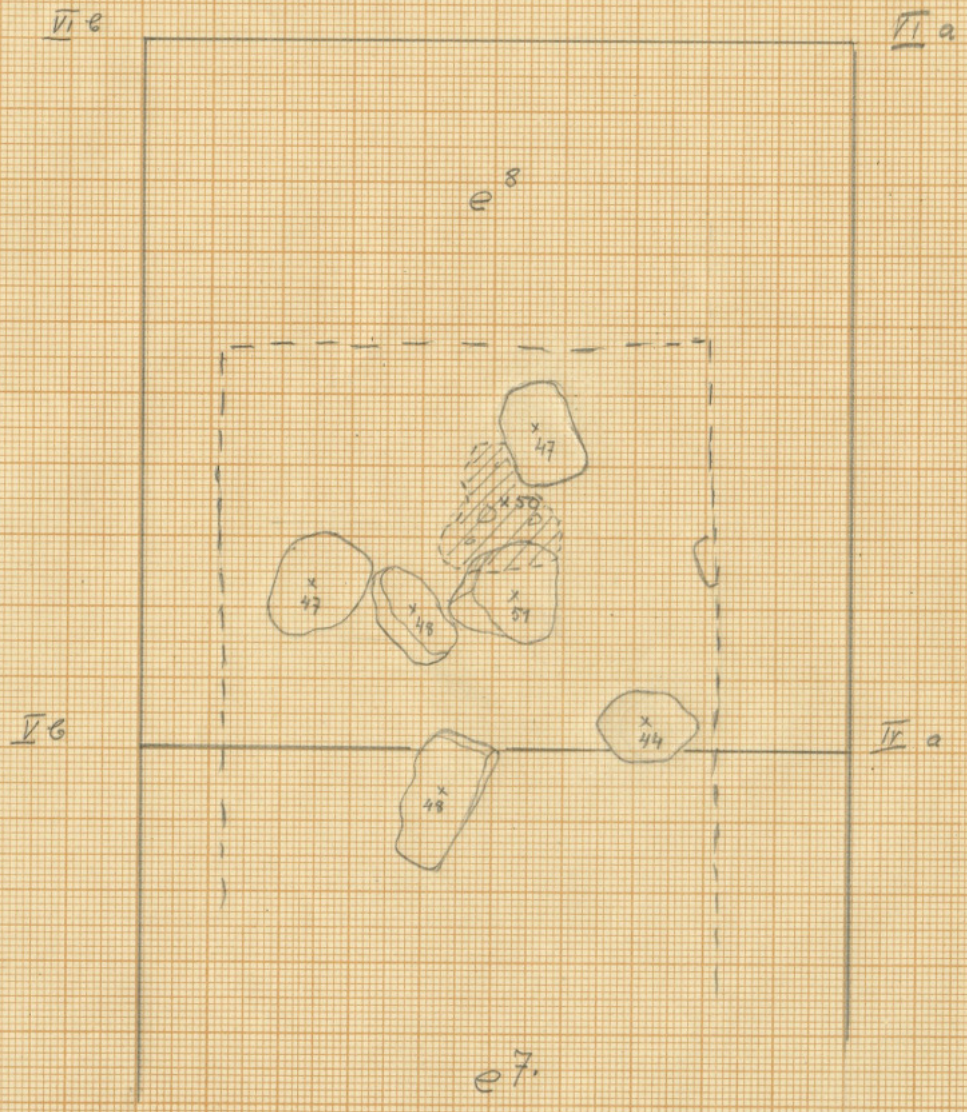

TVÄRSKAKTET
PLAN ÖVER RUTORNA
 e⁷-e⁸. Skala 1/10.
 juni-34.

Inom det streckade om-
 rådet låg en samling
 keramik, två största ölen
 upplöst och söndermalat,
 samt uppblandat med
 mindre stenar o. skal.
 Siffrorna angiva djupet
 under markytan.

32/34

Göteborgs Museum
Arkeologiska avdelningen


N. J. GUMBERTS
PAPPERSHANDEL
GÖTEBORG
7/2 165/34

N. J. GUMBERTS PAPPERSHANDEL GÖTEBORG

30
20

No 16


Profil +³ - J³ Rörrik
g³ 6 +³ 5 =
= hästskårens
profil I 6.

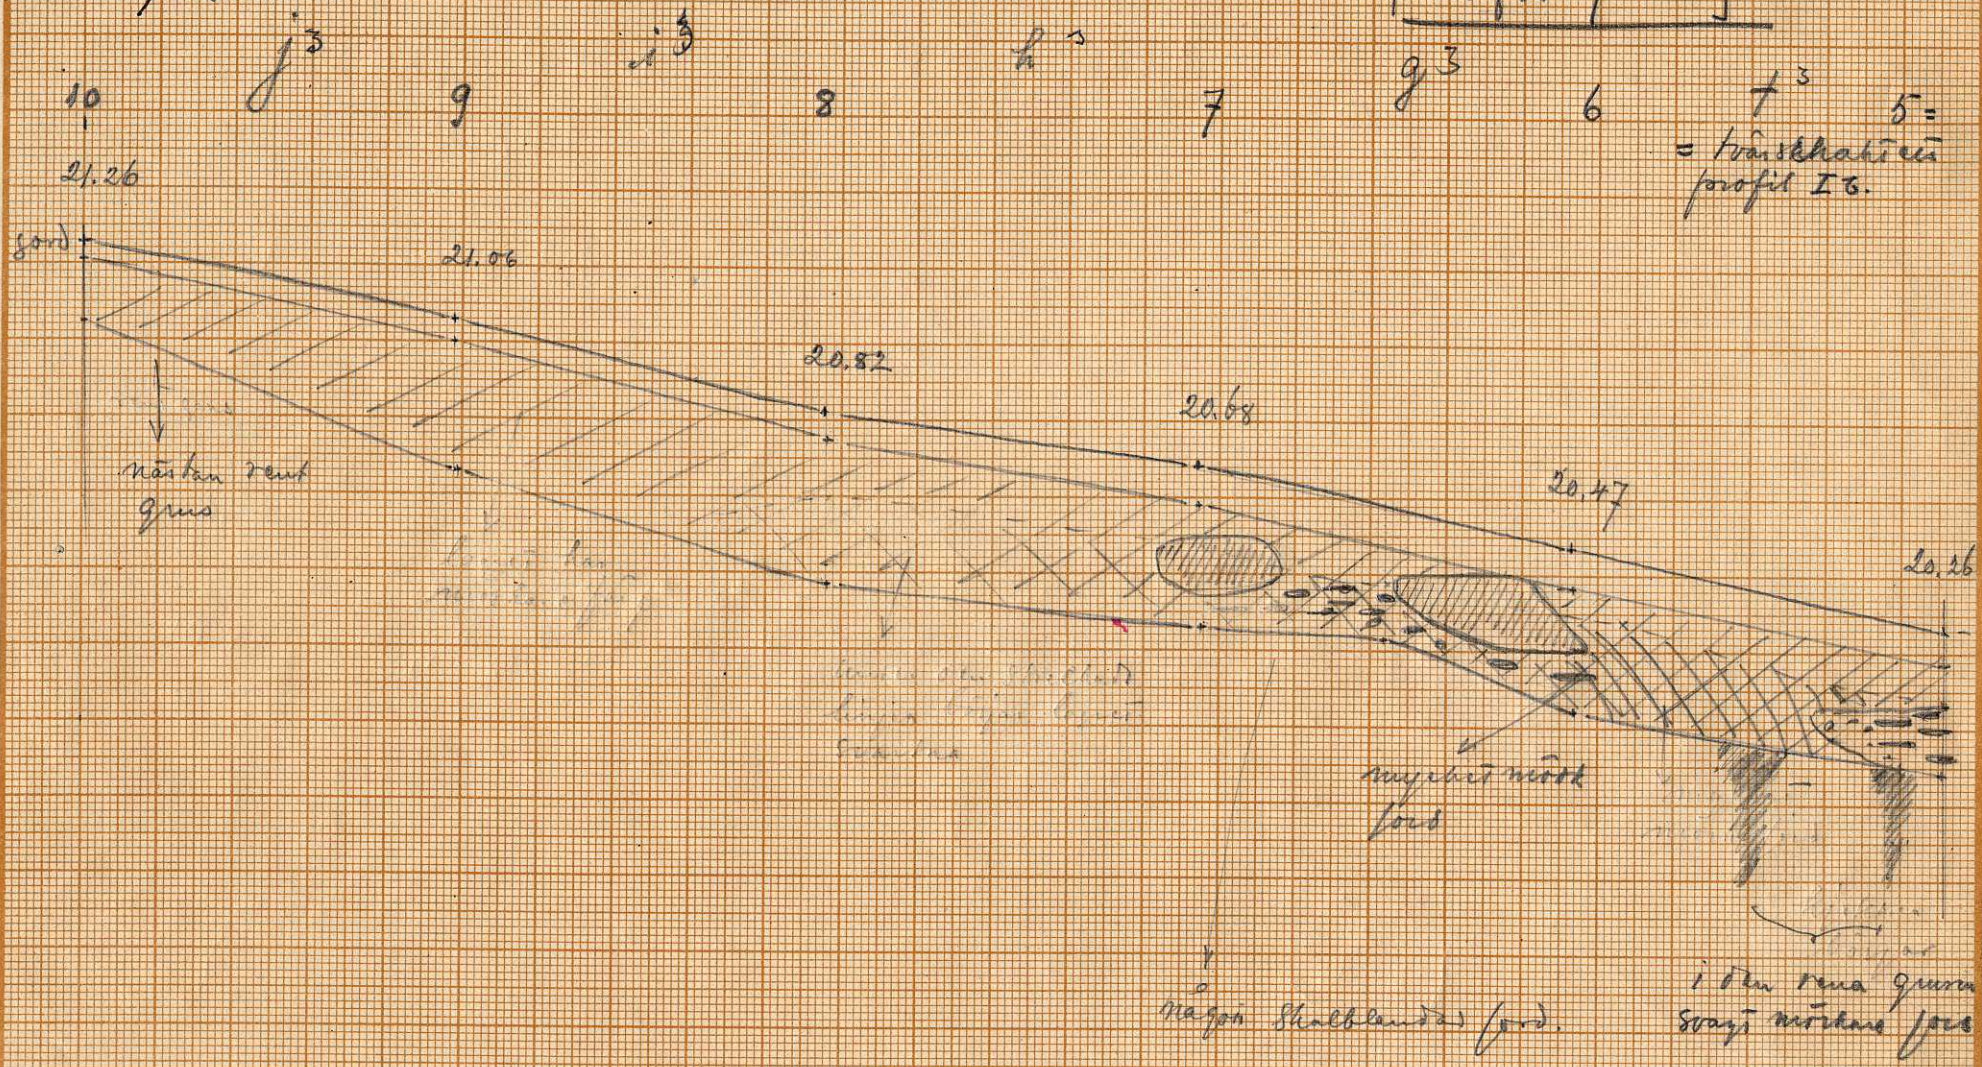


32/34

pp 165/34


Planprofil

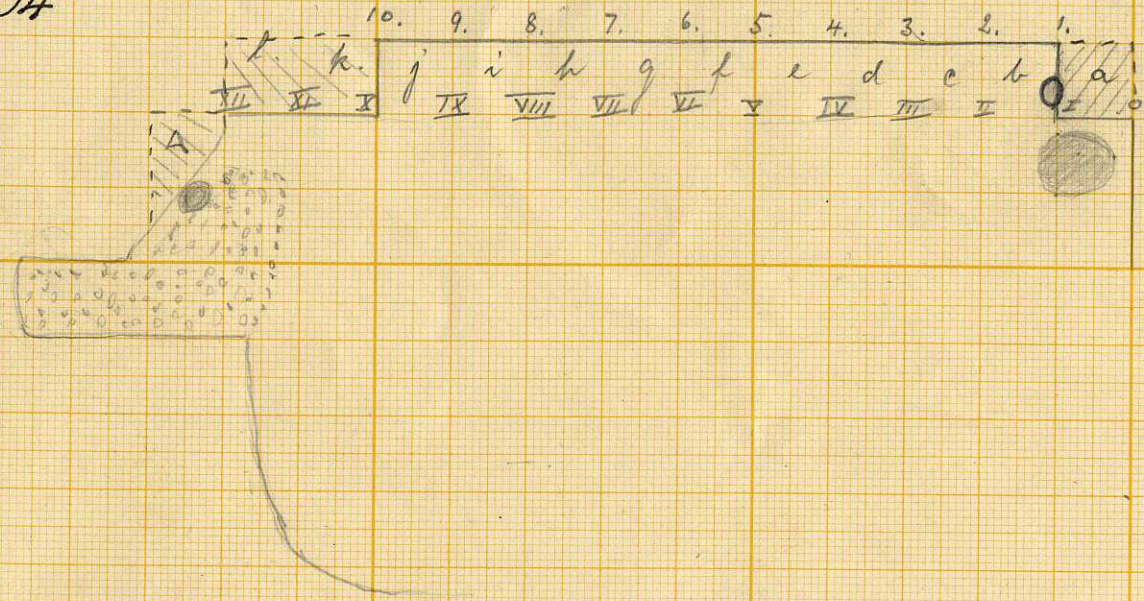

Profil n:n I


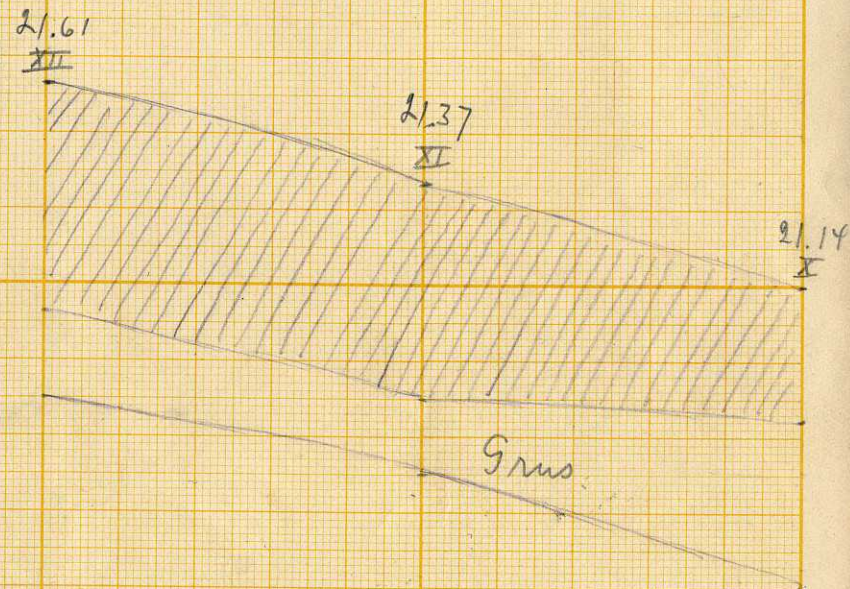


H. Timberg

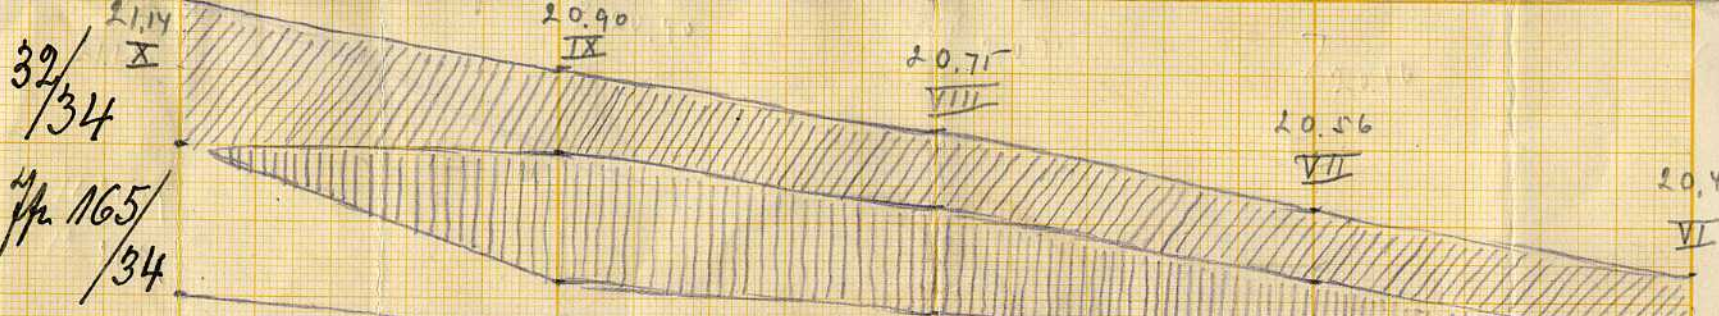

Göteborgs Museum
Arkeologiska avdelningen

Profil I


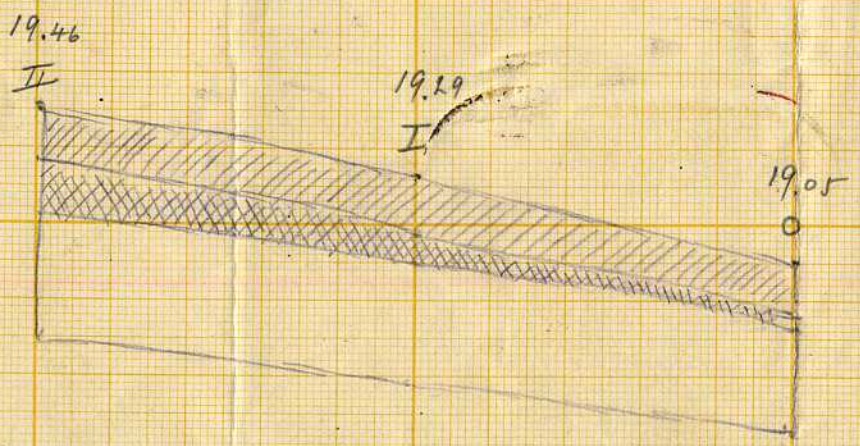
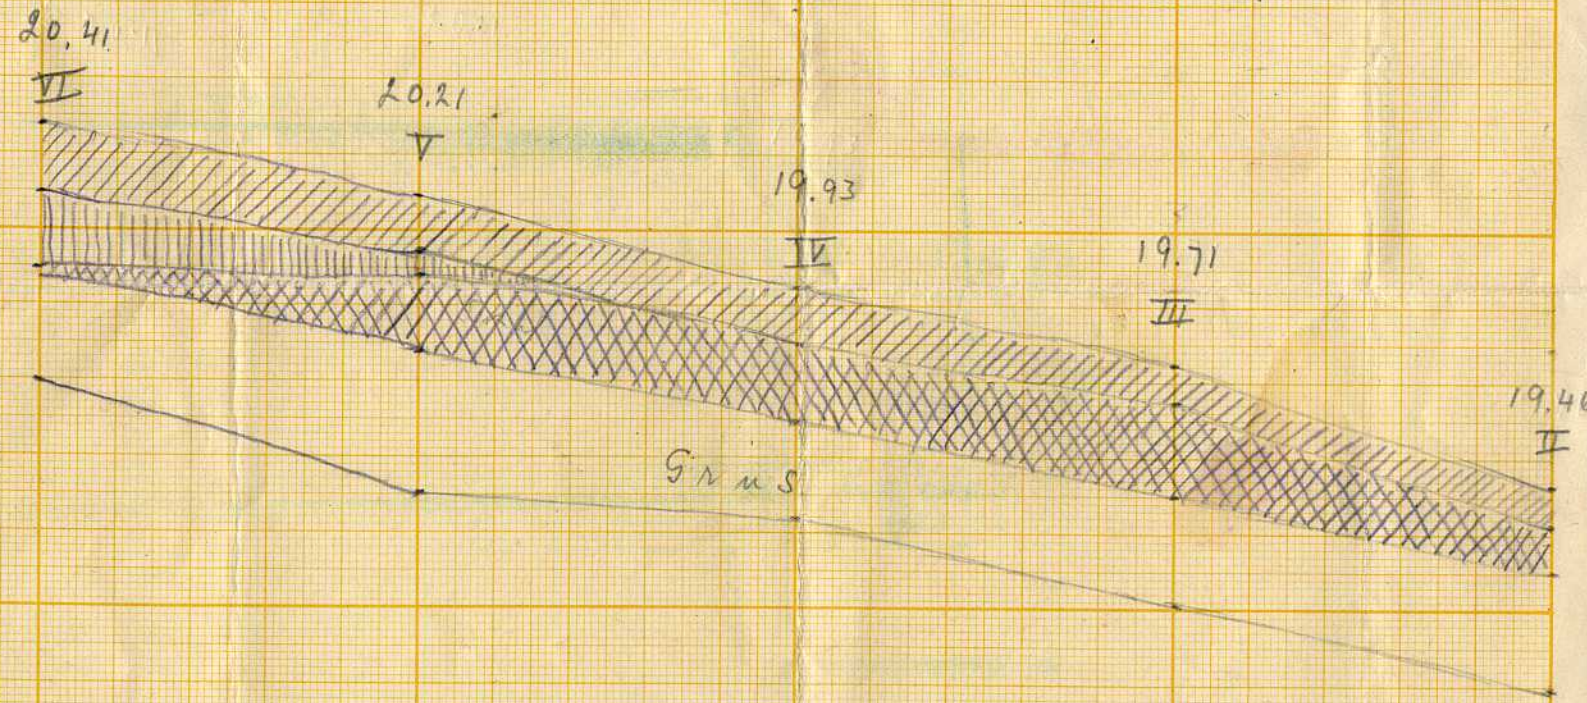


Stambingsund 26/3 1934
Knut Stambuz

//// = matjord |||| = topplatt. kolbädd jord \times = kirkhennädd

32/34
Fr 165/34

Profil m:n II

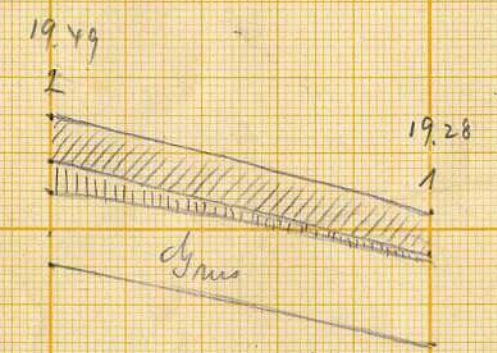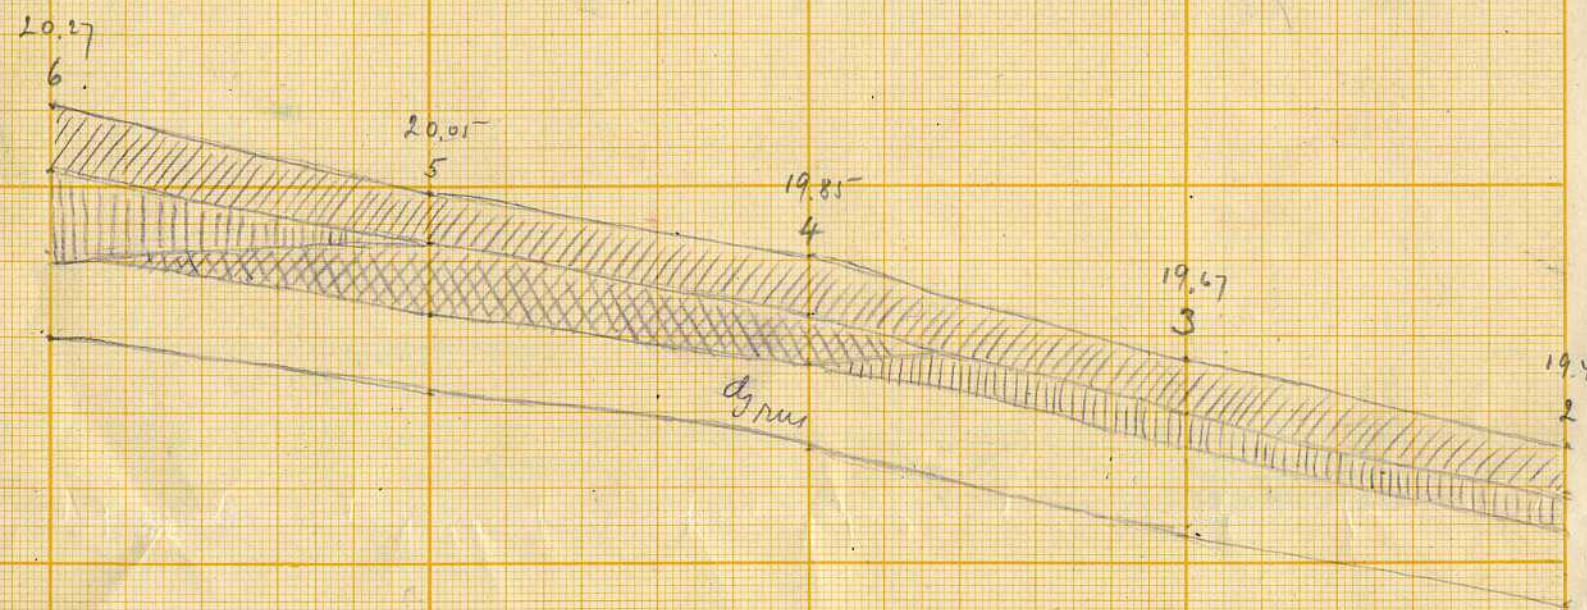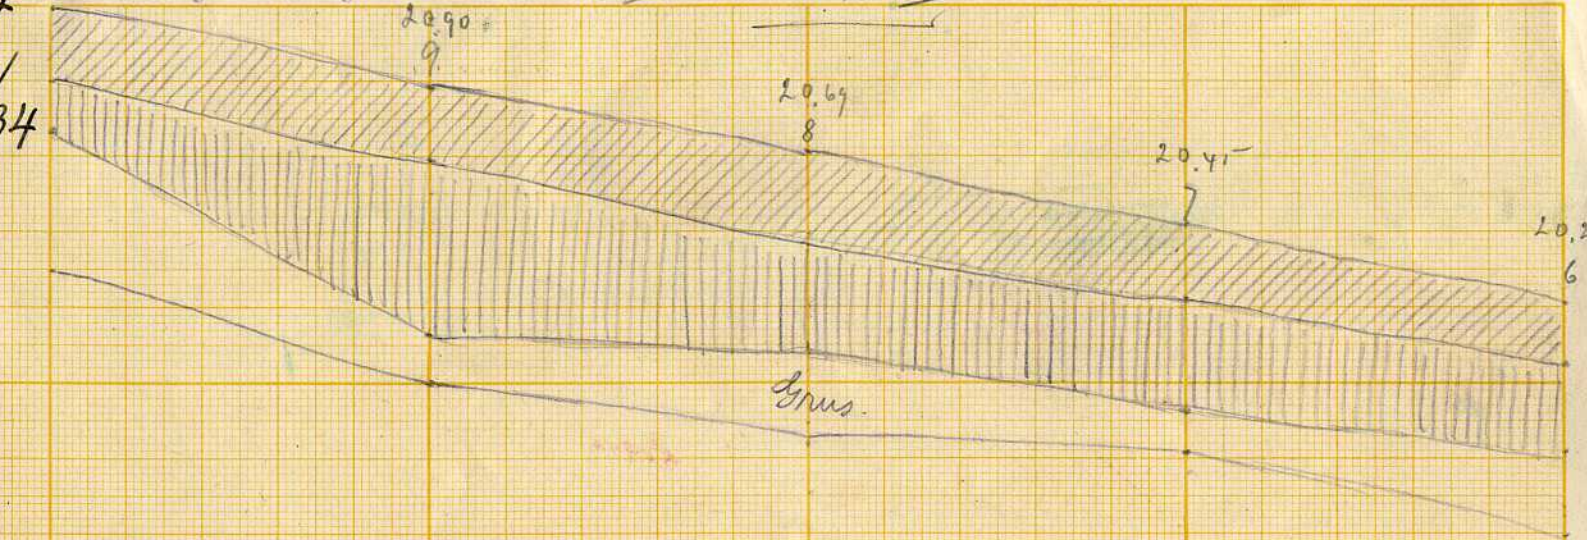

Hambur grund 26/3 1934

Ant. Finberg

32/34

165/34

RÖRVIK

ÖVER GRÄVNINGSMRÅDET

22 maj - 9 juni

1934

Skala 1/100

ALBERTS PAPPERSHANDEL
GÖTEBORGS

STUBBE

STUBBE


STUBBE

TRÄD

CRUSTAG

Väg

No 16

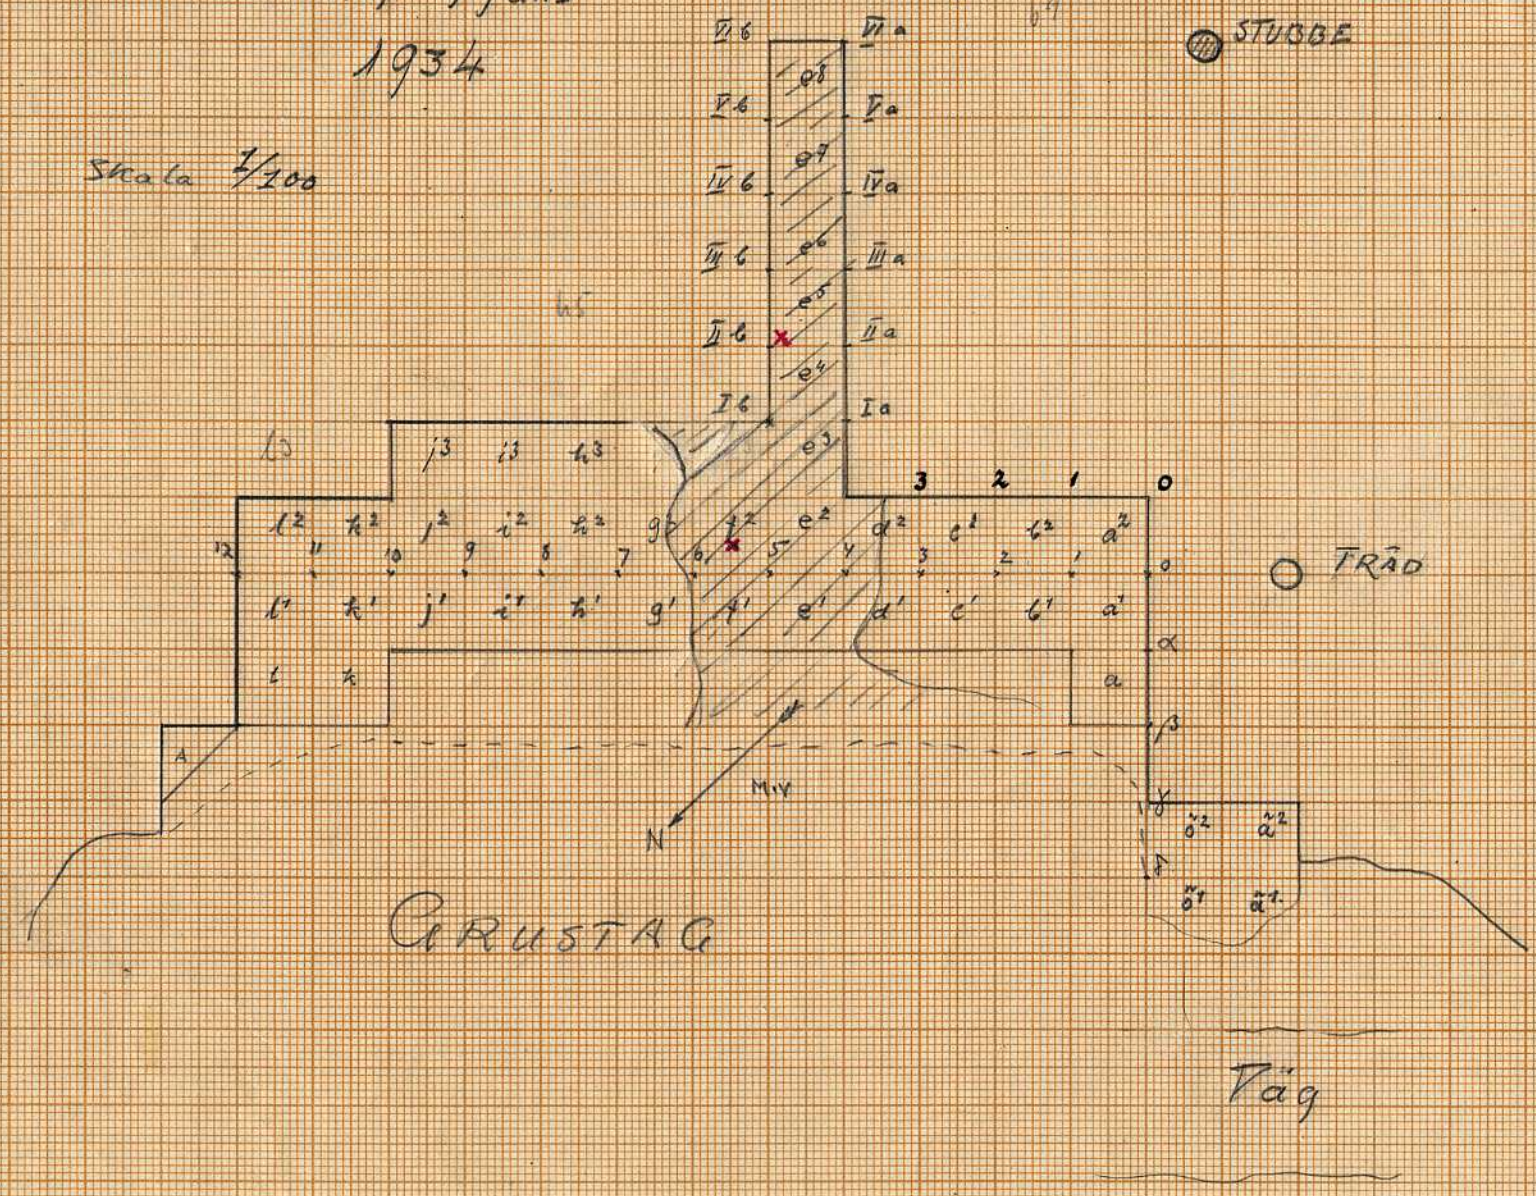

Bohuslän. Stenålders boplats.
Kville h:d.
Kville s:n.
Rörvik by.



Boplatsen före undersökningen. ^{Plat. n:r 936.} D 2038


Foto N. Niklasson 1934.



Boplatsen före undersökningen. ^{Plat. n:r 937.} D 2039

Foto N. Niklasson 1934.

Pl. 165/34

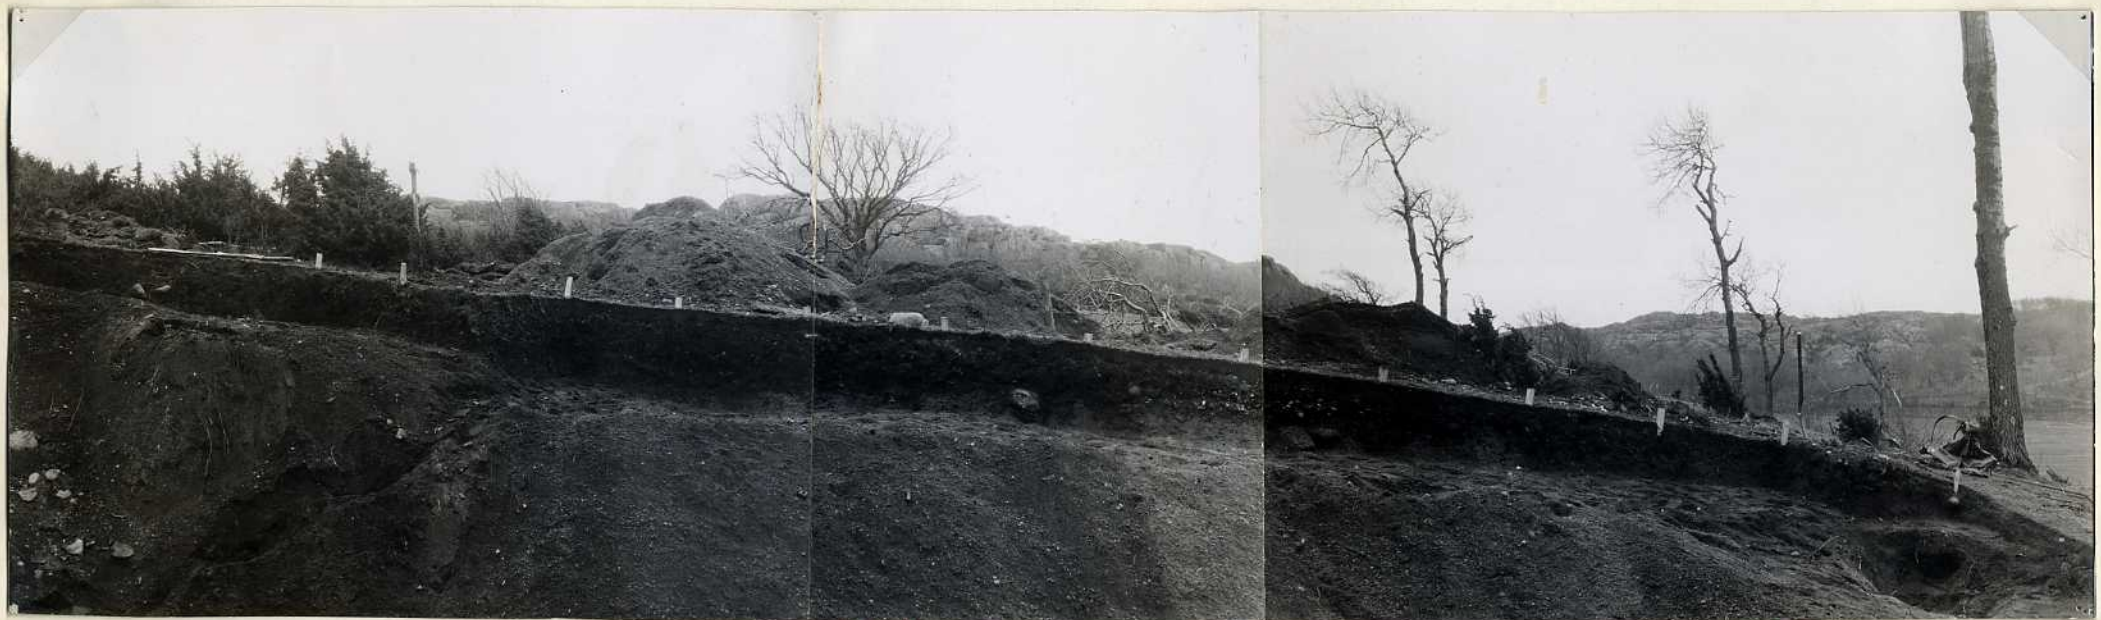

C1315 Plåt n:o 938. C1316 Plåt n:o 939.

Profil A.

C1317 Plåt n:o 941.
Foto: Timberg 1934.

Bonuslän.
Kville h:d.
Kville s:n.
Rörvik by.

Kville sockrens forminnen n:r 406.
Stenålders boplats.

Bohuslän.

Kville h:d.

Kville s:n.

Rörvik by.



Profil A.

Plat n:r 938
C1315



Profil A.

Plat n:r 939
C1316

Foto K. Timberg 1934.

Bohuslän.

Kville h:d.

Kville s:n.

Rörvik by.



Profil A.

Plat n:r 940
C1318



Profil A.

Plat n:r 941
C1317

Foto K. Timberg 1934.

Bohuslän.

Kville h:d.

Kville s:n.

Rörvik by.



Plat n:r 942
C1319



Plat n:r 943
C1320

Foto H. Timberg 1934.

Jfr 165/34

Stenålders boplats.

Bohuslän.

Kville h:d.

Kville s:n.

Rörvik by.



Plat n:r 944
C1321



Plat n:r 945
C1322

Foto K. Timberg. 1934.

Kville sockens fornminnen n:r 406.

Bohuslän.

Stenålders boplats.

Kville h:d.

Kville s:n.

Rörvik by.

7/2 165/34



Plat n:r 946
C1323



Plat n:r 947
C1324

Foto H. Timberg 1934.

Bohuslän.

Kville h:d.

Kville s:n.

Rörvik by.



Plat n:r 948
C1325



Plat n:r 949
C1326

Foto K. Timberg 1934.

Bohuslän. Stenålders boplats.
Kville h:d.
Kville s:n.
Rörvik by.

Jfr 165/34



Plåten påhvar.



Plåten påhvar.

Foto K. Timberg 1934.