

Göteborg

ASKIM nr 105, Hult

Boplatssområde stenålder

Undersökningsrapport

Inv. nr 49288

Fyndrapporter 1974

**Göteborgs stadsmuseum
Arkeologisk arkivrapport**

Nr 1973:1

RIKSANTIKVARIÉÄMBETET
FORNMINNESAVDELNINGEN

STORGATAN 41

STOCKHOLM Ö

Tel. 22 89 00

F 2351/73

176
781/0924/73 14 MAJ 1973

Göteborgs arkeologiska museum

befullmäktigas härmed att — efter skedd tillsägelse till jordens ägare eller innehavare — under loppet av år 1973 företa undersökning av boplatssområdena nr 24:S 41 och 24:S 49, som berörs av exploatering av del av Hults by i Askims kommun, Västergötland (utan kostnader för ämbetet).

med åliggande för fullmaktens innehavare

att före förrättningens påbörjande träffa överenskommelse, skriftlig eller i vittnens närvaro, med jordens ägare eller innehavare huruvida och till vilket belopp ersättning för skada i följd av förrättningen må utgå,

att omedelbart efter förrättningen

~~återställa fornlämningen till dess förutvarande skick,~~
borttaga fornlämningen,


att till riksantikvarieämbetet dels omedelbart insända skriftligt meddelande, när förrättningen är utförd, dels ock senast en månad efter förrättningens avslutande, om icke anorlunda överenskommes, inlämna såväl rapport över verkställd förrättning som fynd och övrigt material, samt

att i övrigt ställa sig till efterrättelse bestämmelserna i lagen den 12 juni 1942 om fornminnen; och rekommenderas fullmaktens innehavare härmed hos alla vederbörande till det bästa.

Denna fullmakt bör medhavas vid förrättningen för att vid behov företas för vederbörande.

OBS! Fynd, som kräva skyndsamma konserveringsåtgärder, böra omedelbart insändas till ämbetet, väl emballerade samt försedda med fyndförteckning.

Stockholm den 8 maj 1973

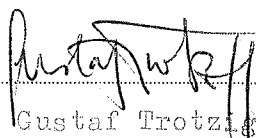
Gustaf Trotzig


Erik B Lundberg

Fullmaktens innehavare bör, innan förrättningen påbörjas, om möjligt sätta sig i förbindelse med

Ämbetets ombud i orten är

Dnr 319/0924 10 DEC. 1975

Riksantikvarieämbetet
Statens Historiska Museum
Box 5405
114 84 STOCKHOLM
Dnr 677/75

Göteborgs ark. museum
Skärgårdsgatan 4
414 58 GÖTEBORG

Riksantikvarieämbetet får meddela, att riksantik-
varien vid föredragning den 30 oktober 1975
har beslutat, att fynden från undersökning av boplats-
område å Hult 5:77, Askim 105, Askim sn. Vg, utförd av
Johan Wigforss

tillföres Göteborgs ark. museum

Fynden har ~~ej~~ begärts av Eder. Fynden ej insända
av Er.

~~Fynden jämte förteckning över dem kommer att över-
sändas genom Statens Historiska Museum.~~

Stockholm den 30 oktober 1975

För riksantikvarieämbetet

Margareta Biörnstad
Margareta Biörnstad

HULT ASKIM 105
BOPLATSOMRADE STENALDER

HULT ASKIM 105

BOPLATSOMRADE STENALDER

Provundersökning av boplats med få fynd och utan kulturlager. Fynden ej daterande. Nivån över havet anger tidigast neolitisk tid.

ADMINISTRATIVA UPPGIFTER

Läge: Hult 5:77 i Askim, Göteborg.

Tidigare benämning: 24:S 41.

Grävningssorsak: Planerad bostadsbebyggelse.

Grävningstid: 25-26 april 1973 (samtidigt med Askim 106).

Antal timmar i fält: 10 arkeologtimmar och 13 grov-arbetstimmar.

Undersökt yta: Sonderad yta, 1 600 kvm.

Platsledare: Johan Wigforss.

TOPOGRAFI

Boplatområdet ligger strax norr om den inre delen av Askimsviken endast drygt 350 m från havet (fig 1). Området utgörs av en dalgång som sträcker sig mellan Askimsvikens inre del och Välen. Boplatsen ligger alldeles söder om pasströskeln i dalgången och är skyddad av berg i öster och väster. 200 m norr om ligger den undersökta boplatsen Askim 106 (se denna årgång av Fyndrapporter). Området är bebyggt med villor och undersökningsområdet består av en smal gräsbevuxen remsa mellan villaträdgårdar alldeles öster om Marholmsvägen. I norra delen intill vägen ligger en hel del ris och trädgårdsavfall. Undersökningsområdet som sannolikt ej varit odlat ligger endast 15-17 m över havet.

TIDIGARE FYND

Platsen registrerades 1917 av J.Ekström i samband med den s k göteborgsinventeringen (Askims socken nr 16). Det tidigare materialet utgörs av 1 spånpilspets, 2 kärnor, 2 skivskrapor, 1 spån samt 15 skärvar enligt GAM:s katalog. Fynden har inv nr 15614-15618 och 77189. Det i katalogen som spånpilspets benämnda föremålet utgörs i själva verket av ett pilspetsliknande avslag med en liten retusch längs ena sidan vid spetsen. Inga föremål i det tidigare materialet kan således ge underlag för en datering.

ARBETSBESKRIVNING

Inom området grävdes 17 st provgropar 0,5x0,5 m stora. Då flertalet gropar var helt fyndtomma och mängden slagen flinta i de övriga liten avbröts grävningen efter provgropsgrävningen. Den registrerade boplatsen är därmed slutundersökt.

GRÄVNINGSIAKTTAGELSER

Området visade sig genom provgroparna (fig 2) bestå av en väl sorterad sand vars överdel var humusfärgad. Något egentligt humus- eller matjordslager fanns ej. Den humusfärgade sanden täcktes endast av själva grässvålen. I nordvästra delen fanns diverse ris och avfall. I denna del fanns även en del påförd jord med recent material på sanden. Inga tecken på kulturlager eller konstruktioner kunde iakttagas.

Fyndtabell

49288:

Fynd nr	Pg-nr	Flinta avslag		Flinta övrig		Flinta redskap		
		st	gr	st	gr	art	st	gr
1-2	1	1		1	20	Avsl m ret	1	30
3-5	2	3	20	7	25	Avsl m tillhuggn	1	16
6	4			1	7			
7	13	1	2					
8	15	1	2					
9-10	17	2	6	2	58			
Summa		7	30	11	110		2	

DATERING

Några daterande fynd fanns ej, varken bland de tidigare fynden eller de från undersökningen. Avslagen och de två redskapen är icke svallade till skillnad från den icke slagna flintan (övrigt flinta i tabellen). Materialet kan därför härröra från tidigast neolitisk tid då havet stod ca 15 m över nuvarande havsyta.

SAMMANFATTNING

I en liten lågt liggande dalgång vid Askimsviken i sydvästra Göteborg (fig 1) gjordes en provundersökning med provgropar. 17 provgropar grävdes (fig 2) vilka gav några få avslag samt två icke funktionsbenämnda avslagsredskap vilka ej är daterande. De tidigare fynden kan ej heller dateras. Varken kulturlager eller konstruktioner kunde konstateras varför den registrerade boplatsen anses slutundersökt.

SUMMARY

In a small low-lying valley near the Askim bay in the south-west part of Gothenburg (fig. 1) a trial excavation was carried out by means of trial-pits. 17 trial-pits were dug (fig. 2). From these came a few waste flakes and two flake tools, unclassified as regards function and not possible to date. Previous finds are also undatable. No culture layer or structures could be observed. The excavation of the recorded settlement is now regarded as finished.

Johan Wigforss

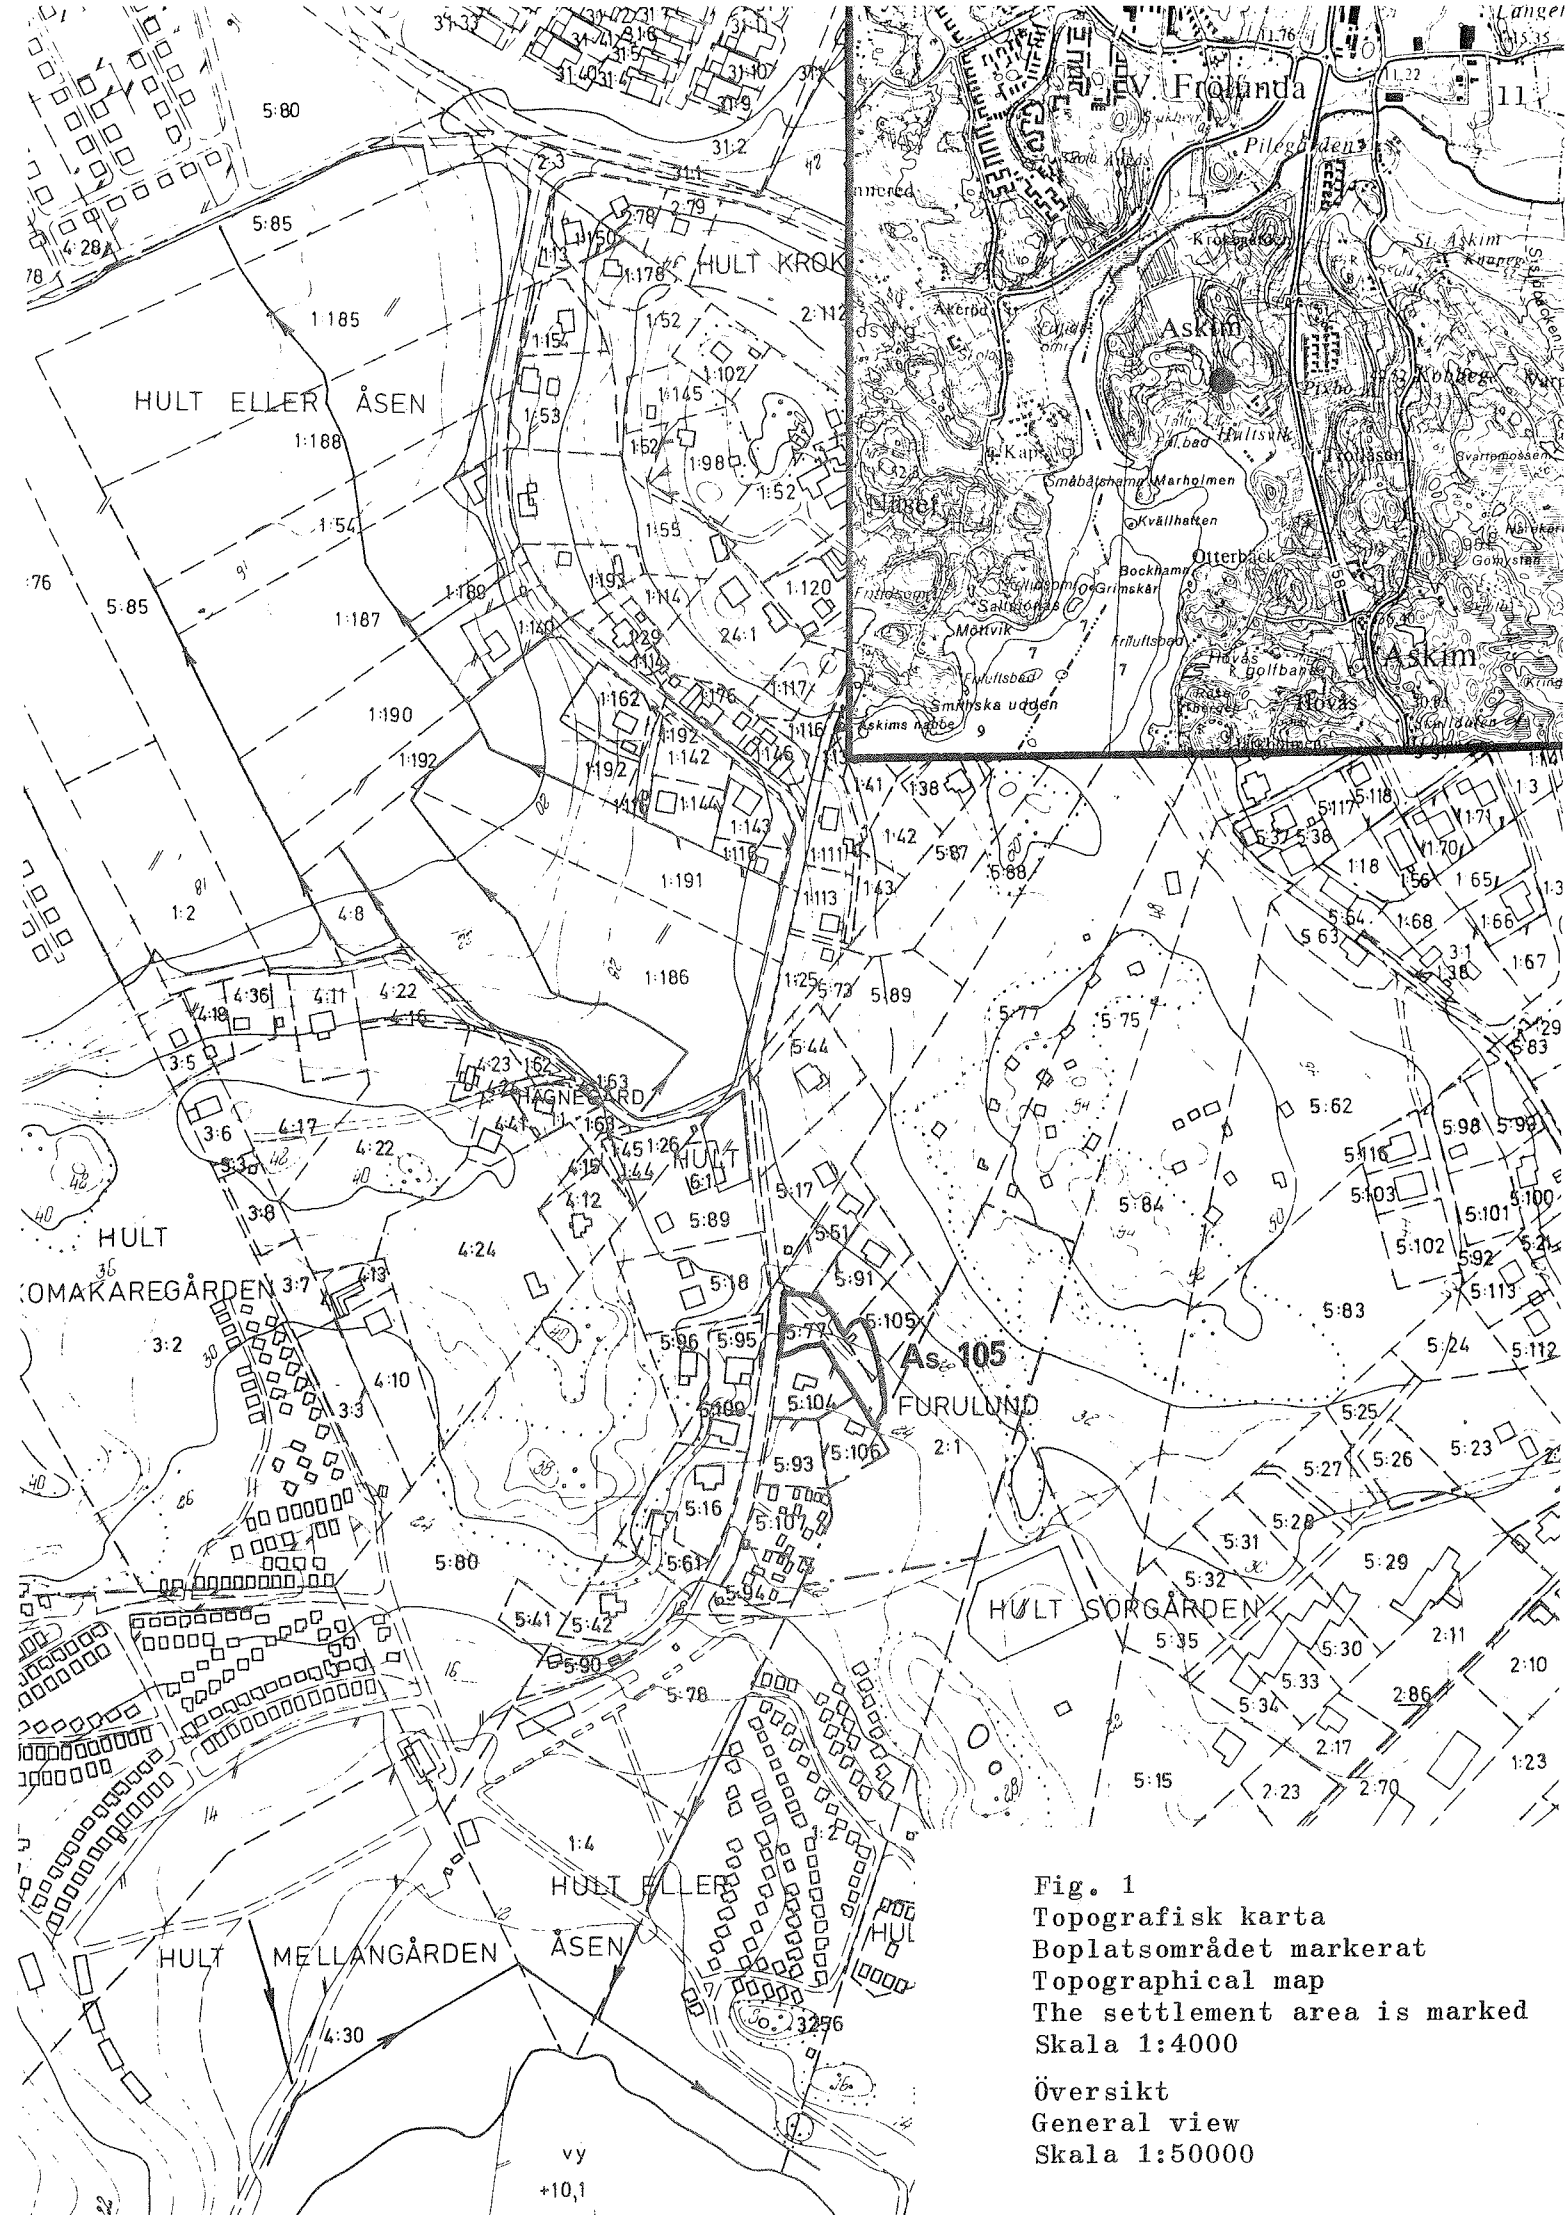


Fig. 1
 Topografisk karta
 Boplatsoområdet markerat
 Topographical map
 The settlement area is marked
 Skala 1:4000
 Översikt
 General view
 Skala 1:50000

As 105 PROVGRÖPAR TRIAL-PITS

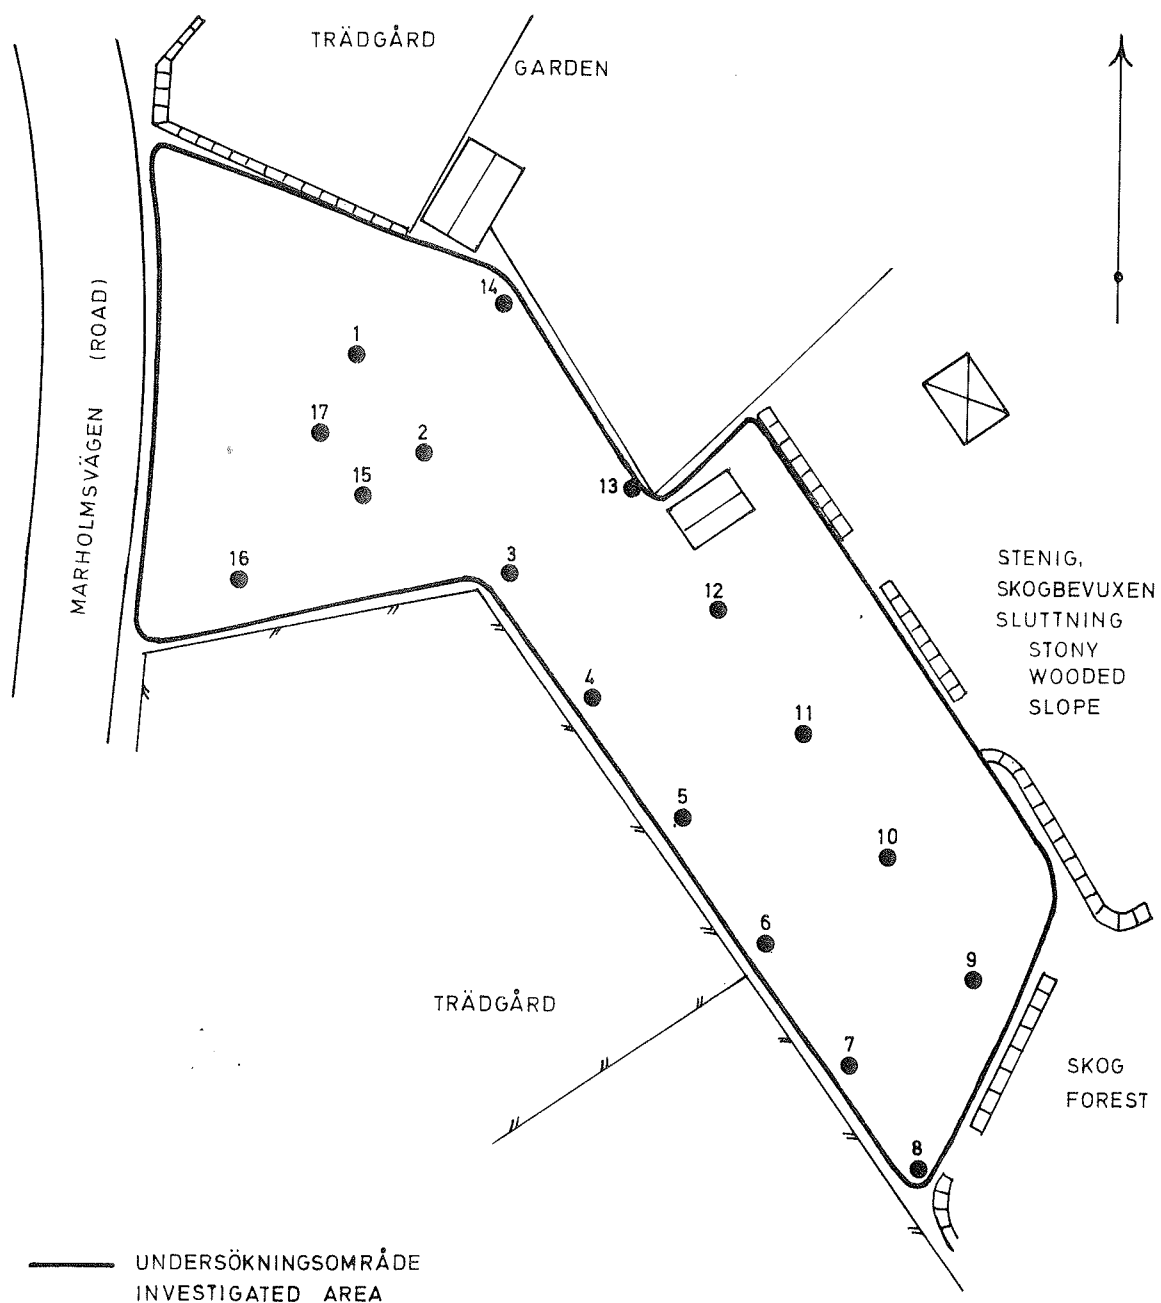


FIG 2